
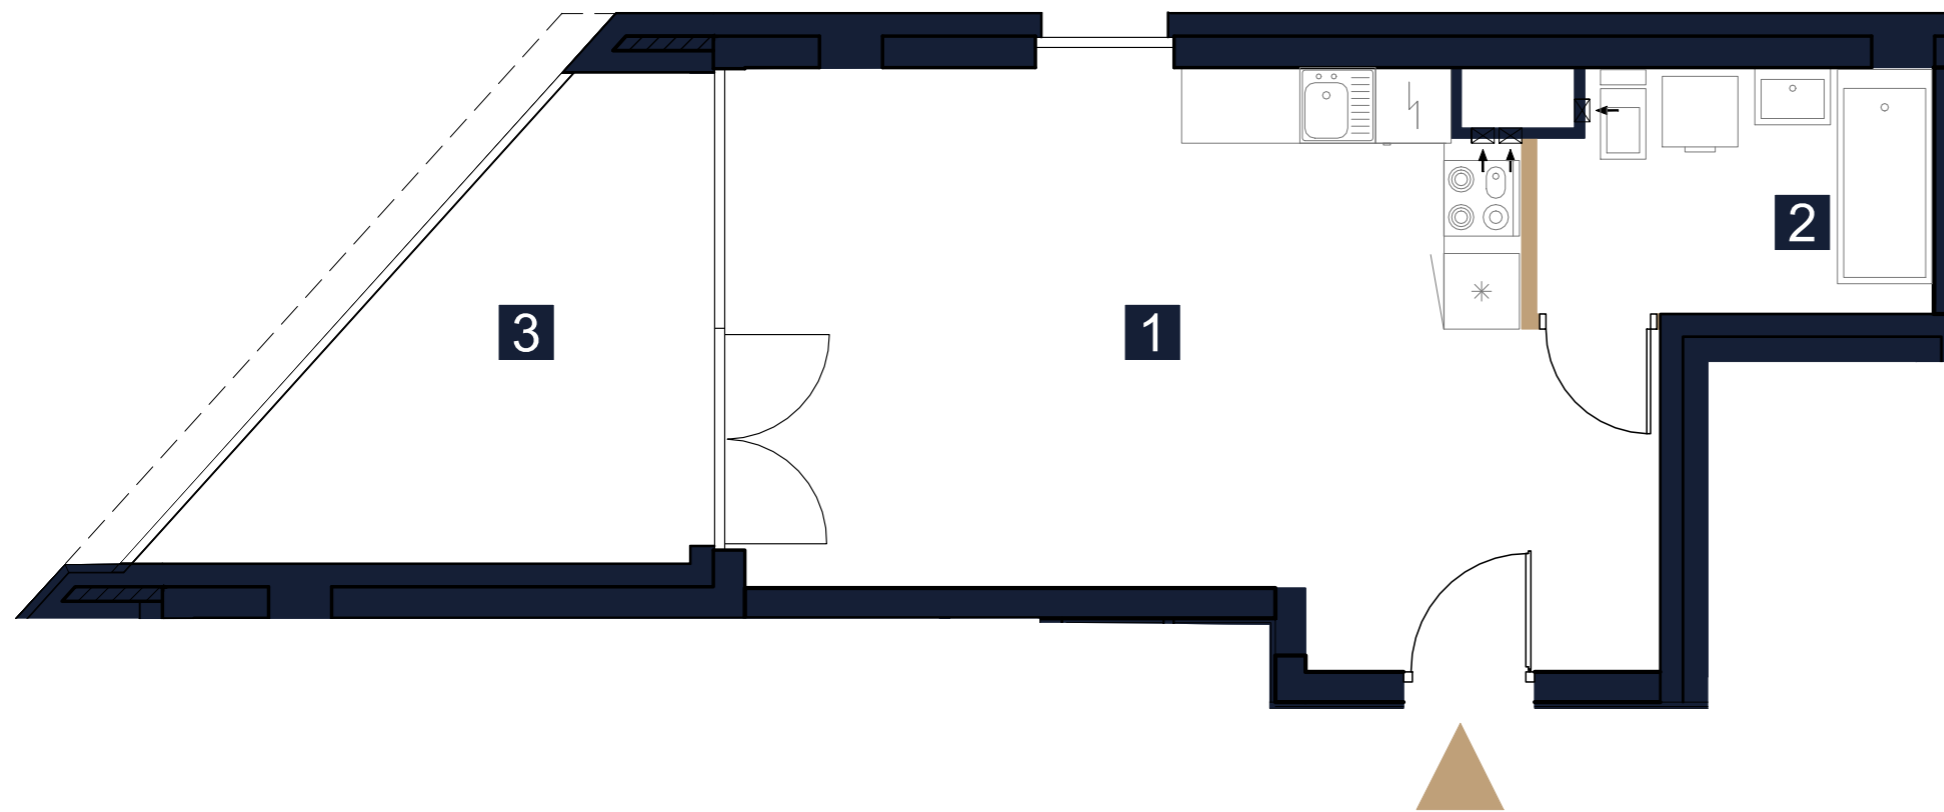


# Inwentaryzacja Powykonawcza

ul. prof. Janusza Grodkowskiego 22B  
w Zegrzu gmina Serock, powiat Legionowski

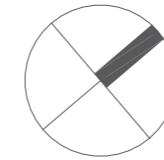

## LEGENDA

- ściany działowe z możliwością rearanżacji lub demontażu
- wejście do mieszkania



## UWAGI

- Powierzchnia lokalu obliczona została zgodnie z Polską Normą PN-ISO 9836, powołaną w rozporządzeniu Ministra Rozwoju z dnia 11 września 2020 roku z późniejszymi zmianami w sprawie szczegółowego zakresu i formy projektu budowlanego.
- Naruszenie elementów konstrukcyjnych jest zabronione.

Data wydania: 15.07.2024

OPRACOWAŁ: Rafał Kościeszka

SPRAWDZIŁ: inż. Marcin Gryczka



REZYDENCJA  
**ZEGRZE**

LOKAL NR 13

PIĘTRO/KONDYGNACJA 2/3


KLATKA A

1 SALON Z ANEKSEM 29,61m<sup>2</sup>

2 ŁAZIENKA 5,81m<sup>2</sup>

POWIERZCHNIA UŻYTKOWA **35,42m<sup>2</sup>**

3 LOGGIA 10,97 m<sup>2</sup>

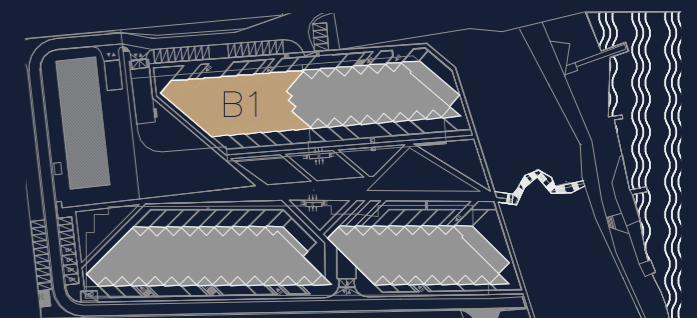

Rezydencja Zegrze Sp. z o. o. Sp. K.



CHMIELEWSKI SKAŁA ARCHITEKCI