
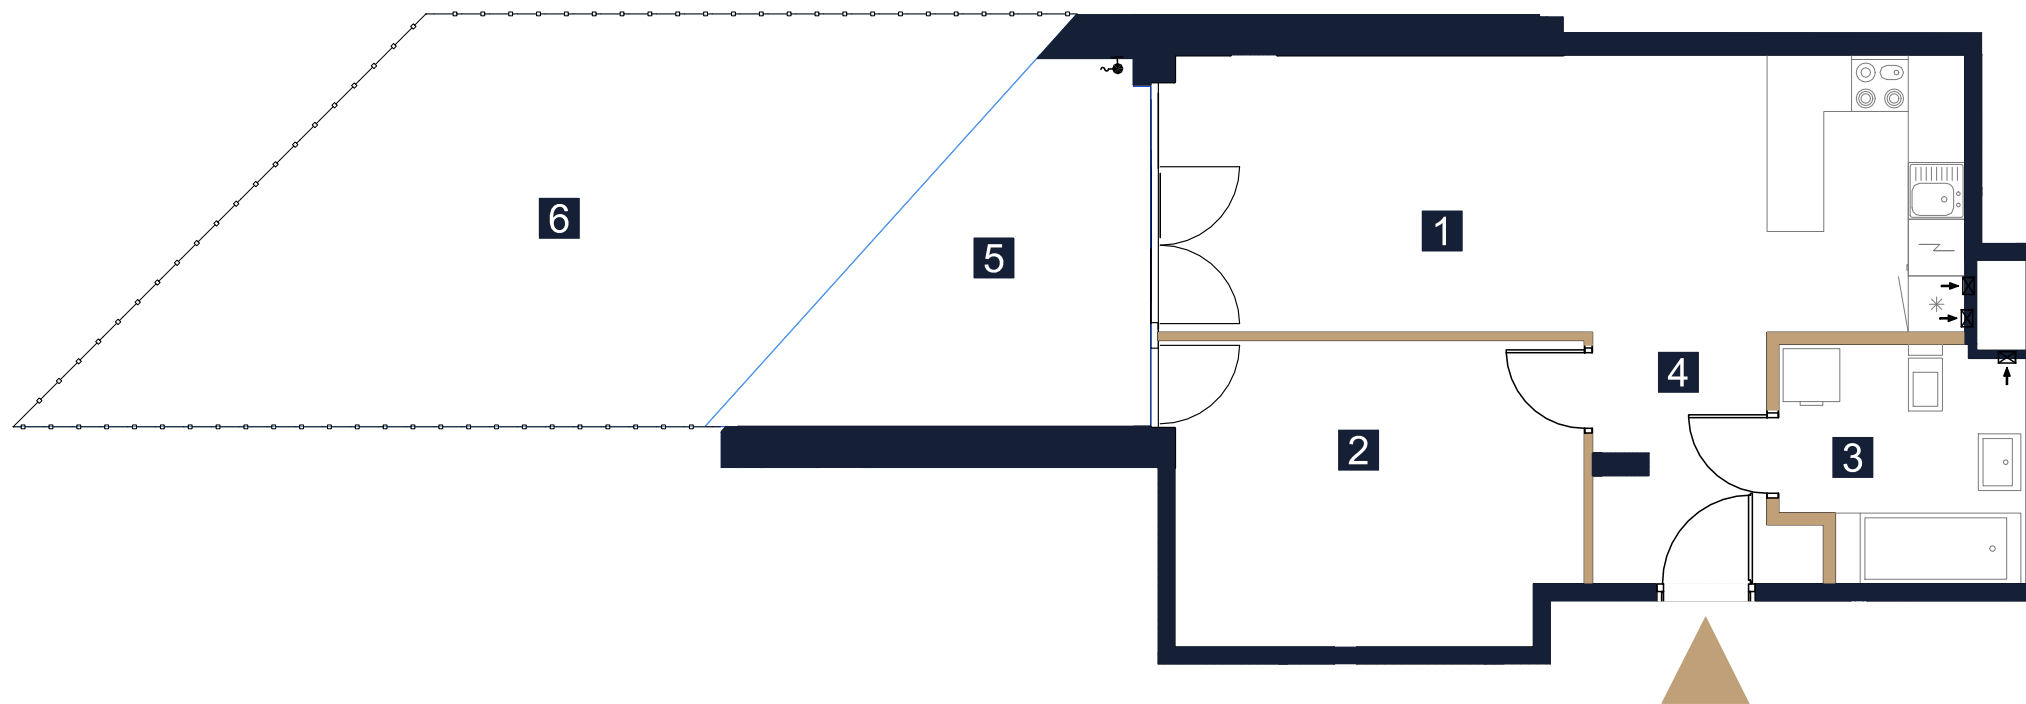


Inwentaryzacja Powykonawcza

ul. prof. Janusza Grodkowskiego 22B
w Zegrzu gmina Serock, powiat Legionowski

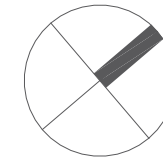

LEGENDA

- ściany działowe z możliwością rearanżacji lub demontażu
- wejście do mieszkania

1m 2m 3m 4m 5m

UWAGI

- Powierzchnia lokalu obliczona została zgodnie z Polską Normą PN-ISO 9836, powołaną w rozporządzeniu Ministra Rozwoju z dnia 11 września 2020 roku z późniejszymi zmianami w sprawie szczegółowego zakresu i formy projektu budowlanego.
- Naruszenie elementów konstrukcyjnych jest zabronione.

Data wydania: 15.07.2024

OPRACOWAŁ: Rafał Kościeszka

SPRAWDZIŁ: inż. Marcin Gryczka

GEODETA UPRAWNIENY
inż. Marcin Gryczka
ograniczenie nr 20552



REZYDENCJA
ZEGRZE

LOKAL NR 27


PIĘTRO/KONDYGNACJA PARTER/1

KLATKA B

1	SALON Z ANEKSEM	24,74 m ²
2	POKÓJ	13,65 m ²
3	ŁAZIENKA	5,97 m ²
4	KORYTARZ	5,02 m ²

POWIERZCHNIA UŻYTKOWA **49,38 m²**

5	TARAS	11,52 m ²
6	OGRÓDEK	31,05 m ²

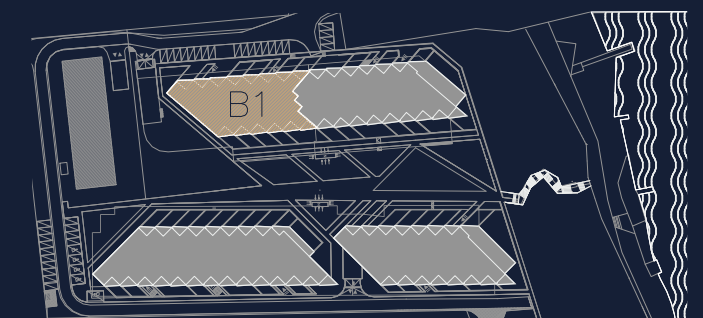

Rezydencja Zegrze Sp. z o. o. Sp. K.



CHMIELEWSKI SKAŁA ARCHITEKCI