
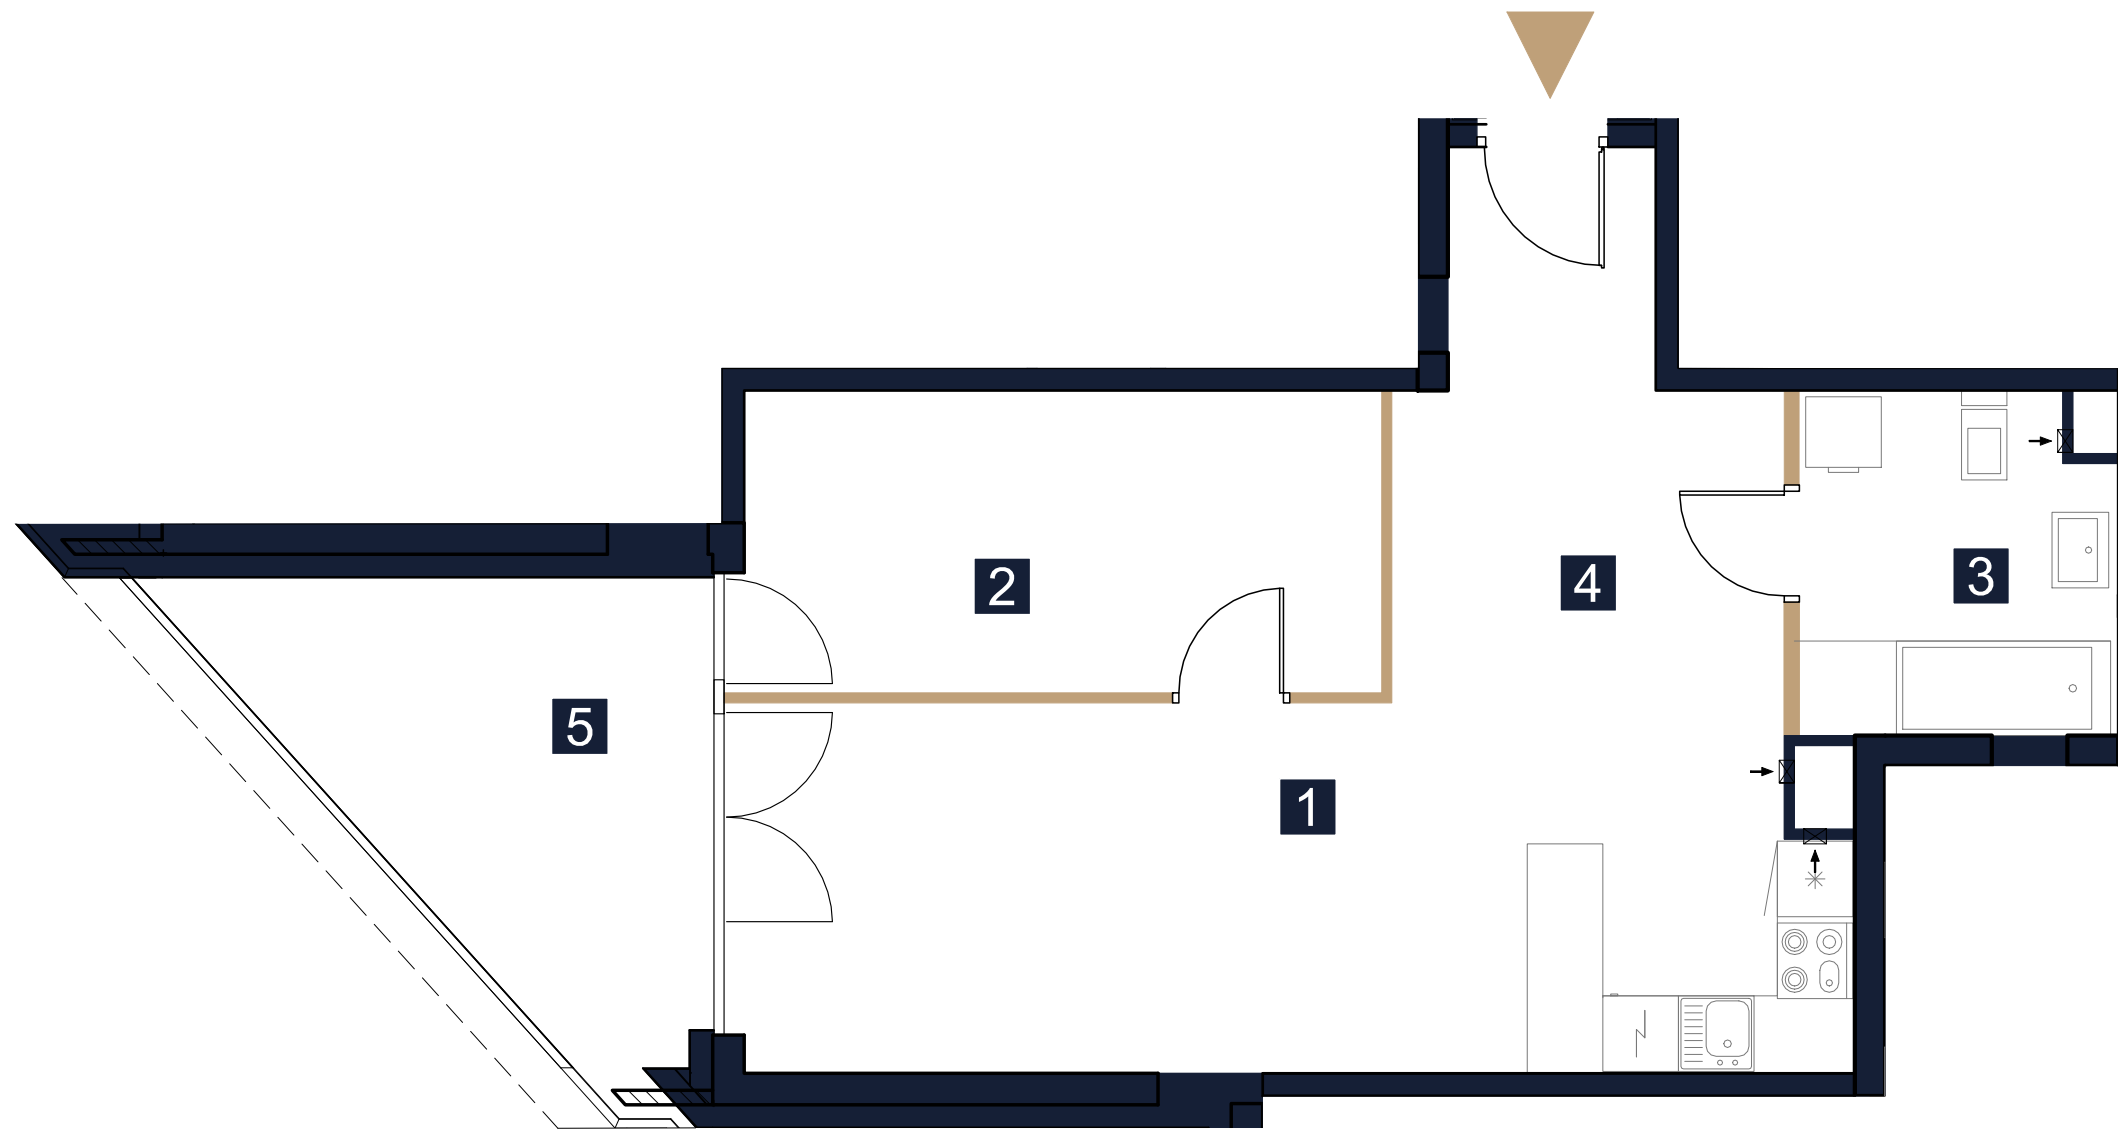


Inwentaryzacja Powykonawcza

ul. prof. Janusza Grodkowskiego 22B
w Zegrzu gmina Serock, powiat Legionowski

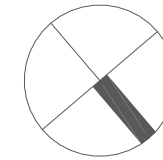

REZYDENCJA
ZEGRZE

LOKAL NR 37


PIĘTRO/KONDYGNACJA 2/3

KLATKA B

1	SALON Z ANEKSEM	25,27 m ²
2	POKÓJ	12,11 m ²
3	ŁAZIENKA	6,51 m ²
4	KORYTARZ	10,83 m ²

POWIERZCHNIA UŻYTKOWA **54,72m²**

5	LOGGIA	11,02 m ²
---	--------	----------------------

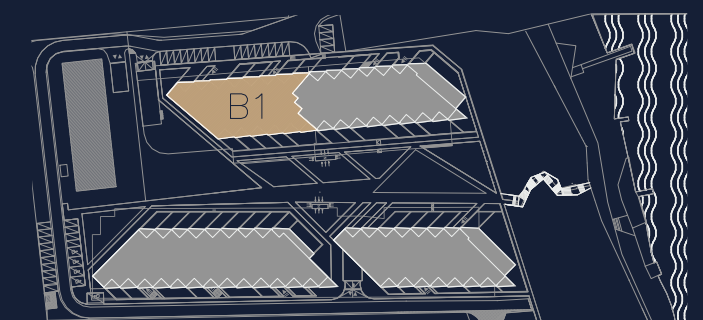

LEGENDA

ściany działowe z możliwością rearanżacji lub demontażu

wejście do mieszkania



UWAGI

- Powierzchnia lokalu obliczona została zgodnie z Polską Normą PN-ISO 9836, powołaną w rozporządzeniu Ministra Rozwoju z dnia 11 września 2020 roku z późniejszymi zmianami w sprawie szczegółowego zakresu i formy projektu budowlanego.
- Naruszenie elementów konstrukcyjnych jest zabronione.

Data wydania: 15.07.2024

OPRACOWAŁ: Rafał Kościeszka

SPRAWDZIŁ: inż. Marcin Gryczka



Rezydencja Zegrze Sp. z o. o. Sp. K.



CHMIELEWSKI SKAŁA ARCHITEKCI