
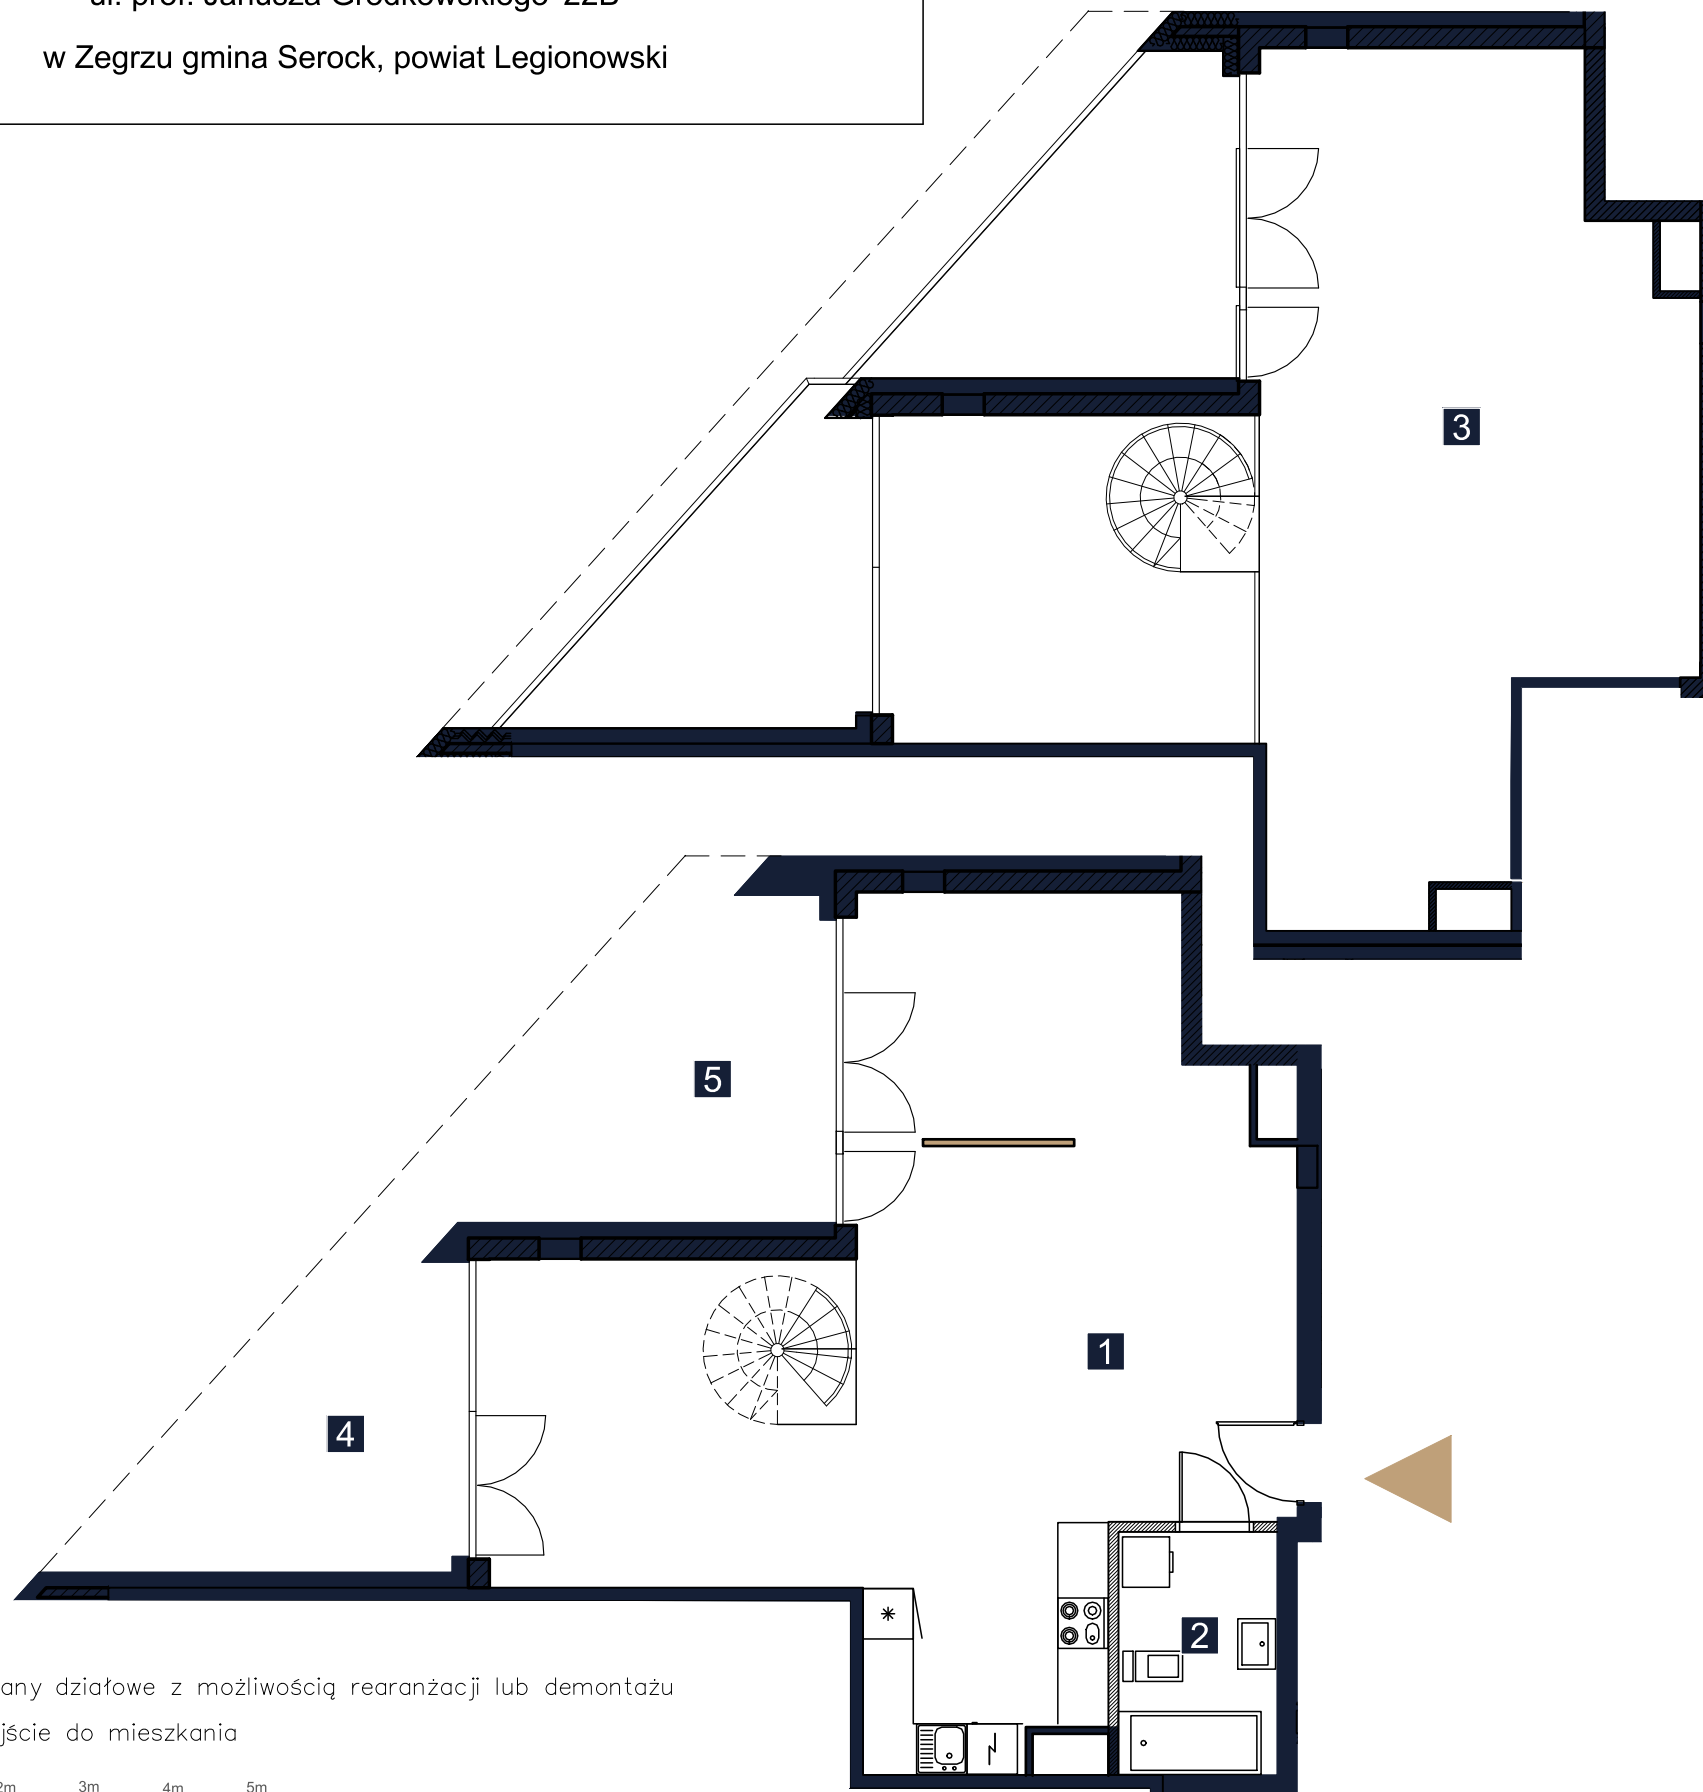


Inwentaryzacja Powykonawcza

ul. prof. Janusza Grodkowskiego 22B
w Zegrzu gmina Serock, powiat Legionowski

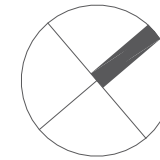

LEGENDA

- ściany działowe z możliwością rearanżacji lub demontażu
- wejście do mieszkania

1m 2m 3m 4m 5m

UWAGI

- Powierzchnia lokalu obliczona została zgodnie z Polską Normą PN-ISO 9836, powołaną w rozporządzeniu Ministra Rozwoju z dnia 11 września 2020 roku z późniejszymi zmianami w sprawie szczegółowego zakresu i formy projektu budowlanego.
- Naruszenie elementów konstrukcyjnych jest zabronione.

Data wydania: 15.07.2024

OPRACOWAŁ: Rafał Kościeszka

SPRAWDZIŁ: inż. Marcin Gryczka

GEODETA UPRAWNIENY
inż. Marcin Gryczka
dyplom nr 20028

REZYDENCJA



ZEGRZE

LOKAL NR 55


PIĘTRO/KONDYGNACJA 4/5

KLATKA B

1	SALON Z ANEKSEM	61,76 m ²
2	ŁAZIENKA	5,37 m ²
3	ANTRESOLA	44,88 m ²

POWIERZCHNIA UŻYTKOWA **112,01m²**

4	LOGGIA 1	10,42 m ²
5	LOGGIA 2	11,10 m ²

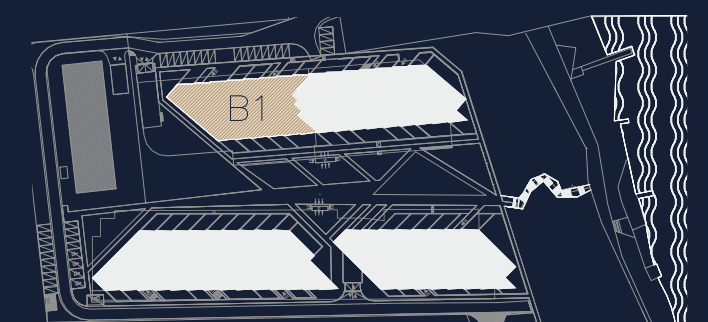

Rezydencja Zegrze Sp. z o. o. Sp. K.



CHMIELEWSKI SKAŁA ARCHITEKCI