
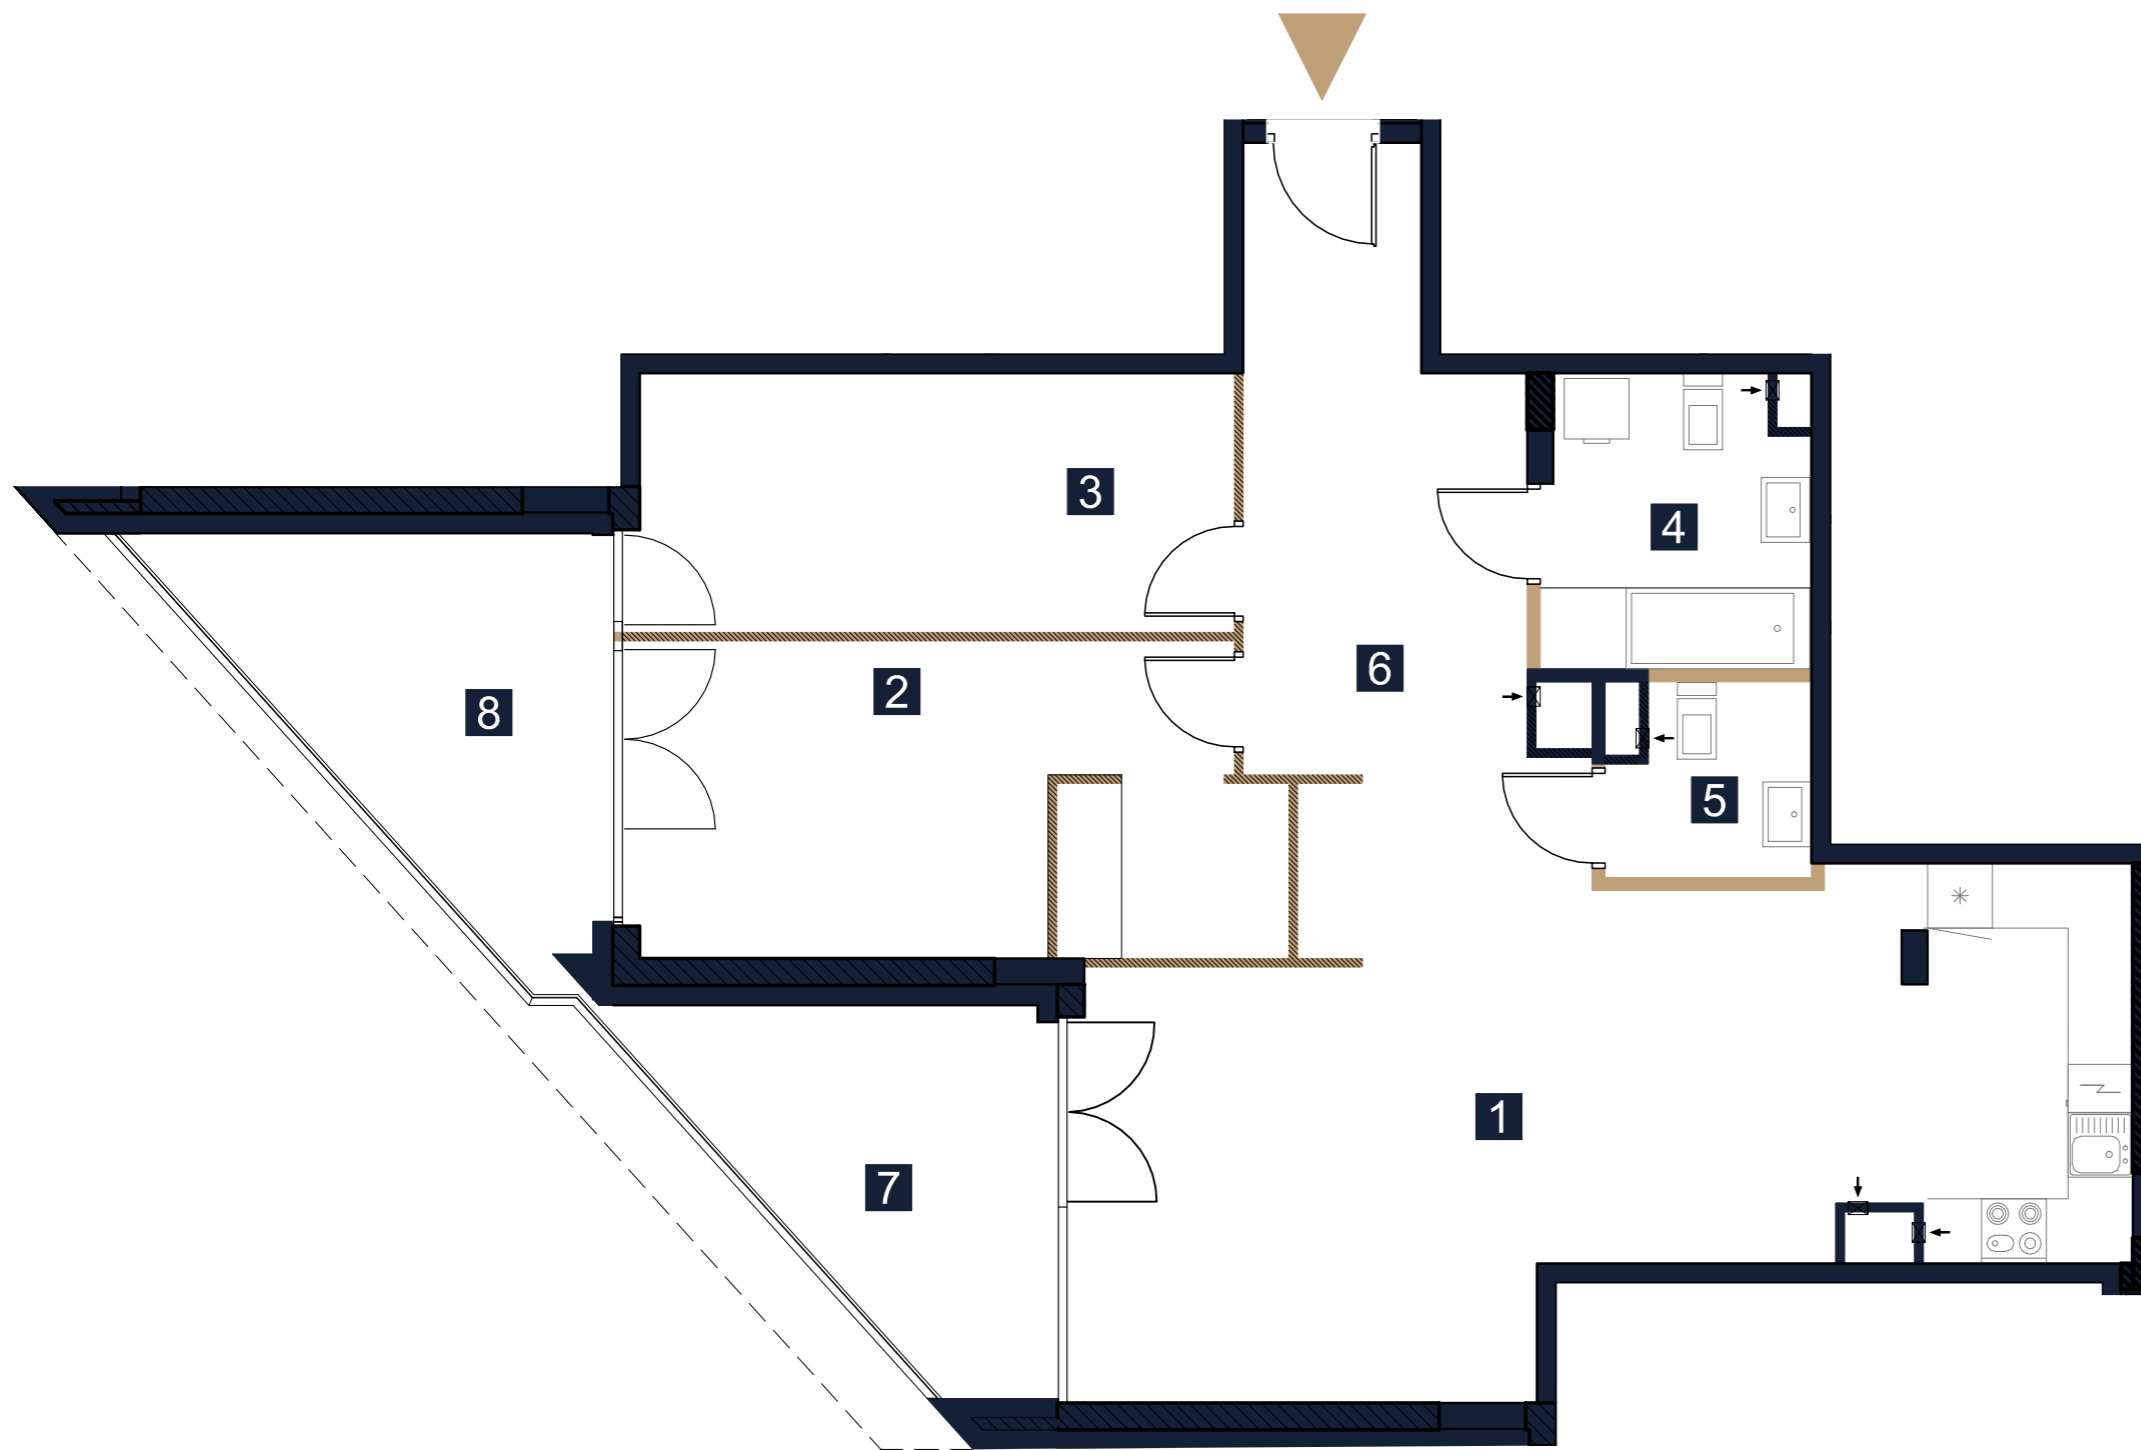


Inwentaryzacja Powykonawcza

ul. prof. Janusza Grodkowskiego 22C
w Zegrzu gmina Serock, powiat Legionowski

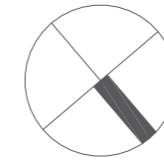

LEGENDA

- ściany działowe z możliwością rearanżacji lub demontażu
- wejście do mieszkania



UWAGI

- Powierzchnia lokalu obliczona została zgodnie z Polską Normą PN-ISO 9836, powołaną w rozporządzeniu Ministra Rozwoju z dnia 11 września 2020 roku z późniejszymi zmianami w sprawie szczegółowego zakresu i formy projektu budowlanego.
- Naruszenie elementów konstrukcyjnych jest zabronione.

Data wydania: 15.07.2024

OPRACOWAŁ: Rafał Kościeszka

SPRAWDZIŁ: inż. Marcin Gryczka



REZYDENCJA
ZEGRZE

LOKAL NR 36


PIĘTRO/KONDYGNACJA 1/2

KLATKA B

| | | |
|---|-----------------|----------------------|
| 1 | SALON Z ANEKSEM | 37,38 m ² |
| 2 | POKÓJ | 16,93 m ² |
| 3 | POKÓJ | 13,25 m ² |
| 4 | ŁAZIENKA | 6,31 m ² |
| 5 | ŁAZIENKA | 3,08 m ² |
| 6 | KORYTARZ | 16,28 m ² |

POWIERZCHNIA UŻYTKOWA **93,23 m²**

| | | |
|---|----------|----------------------|
| 7 | LOGGIA 1 | 9,89 m ² |
| 8 | LOGGIA 2 | 11,40 m ² |

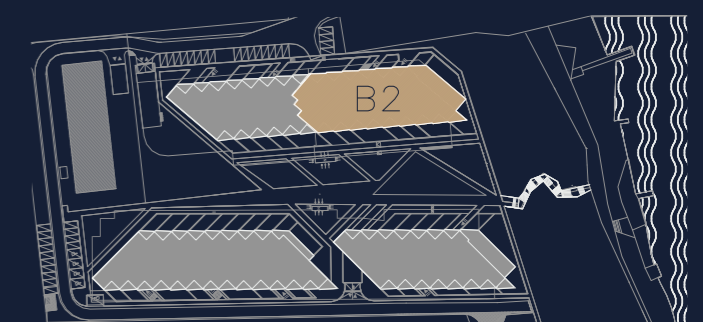

Rezydencja Zegrze Sp. z o. o. Sp. K.



CHMIELEWSKI SKAŁA ARCHITEKCI