
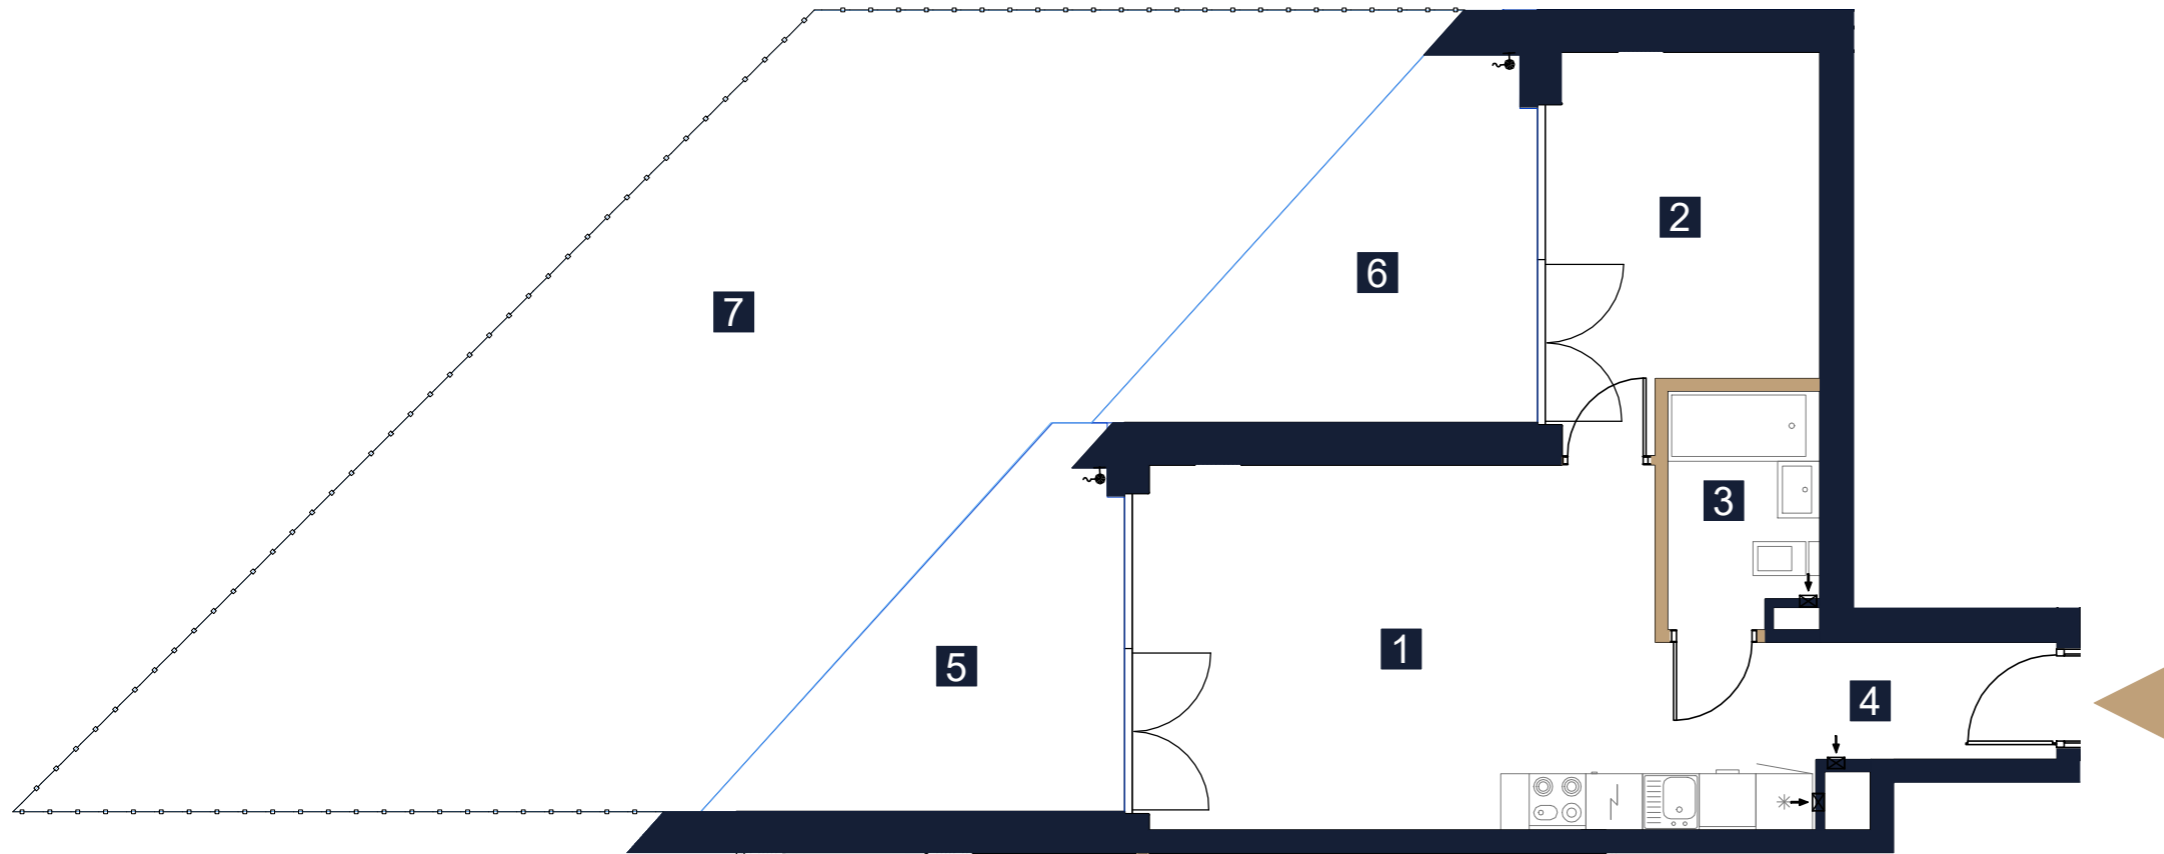


Inwentaryzacja Powykonawcza

ul. prof. Janusza Groszkowskiego 22C
w Zegrzu gmina Serock, powiat Legionowski

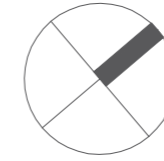

LEGENDA

- ściany działowe z możliwością reorganizacji lub demontażu
- wejście do mieszkania



UWAGI

- Powierzchnia lokalu obliczona została zgodnie z Polską Normą PN-ISO 9836, powołaną w rozporządzeniu Ministra Rozwoju z dnia 11 września 2020 roku z późniejszymi zmianami w sprawie szczegółowego zakresu i formy projektu budowlanego.
- Naruszenie elementów konstrukcyjnych jest zabronione.

Data wydania: 15.07.2024

OPRACOWAŁ: Rafał Kościeszka

SPRAWDZIŁ: inż. Marcin Gryczka



REZYDENCJA
ZEGRZE

LOKAL NR 31 (nr techniczny D91)


PIĘTRO/KONDYGNACJA PARTER/1

KLATKA B

1	SALON Z ANEKSEM	21,19 m ²
2	POKÓJ	10,76 m ²
3	ŁAZIENKA	4,30 m ²
4	KORYTARZ	6,43 m ²

POWIERZCHNIA UŻYTKOWA **42,68 m²**

5	TARAS 1	10,66 m ²
6	TARAS 2	11,45 m ²
7	OGRÓDEK	60,10 m ²

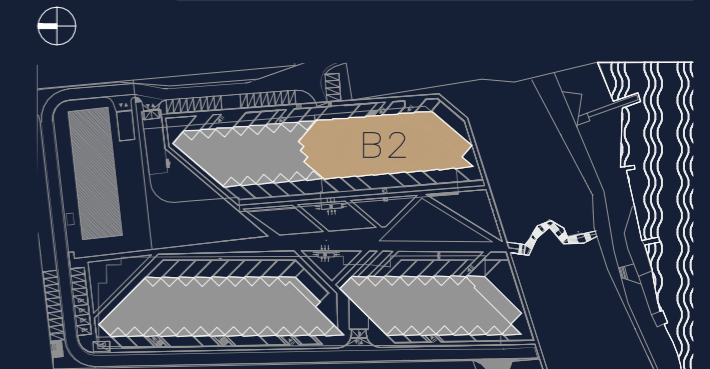

Rezydencja Zegrze Sp. z o. o. Sp. K.



CHMIELEWSKI SKAŁA ARCHITEKCI