
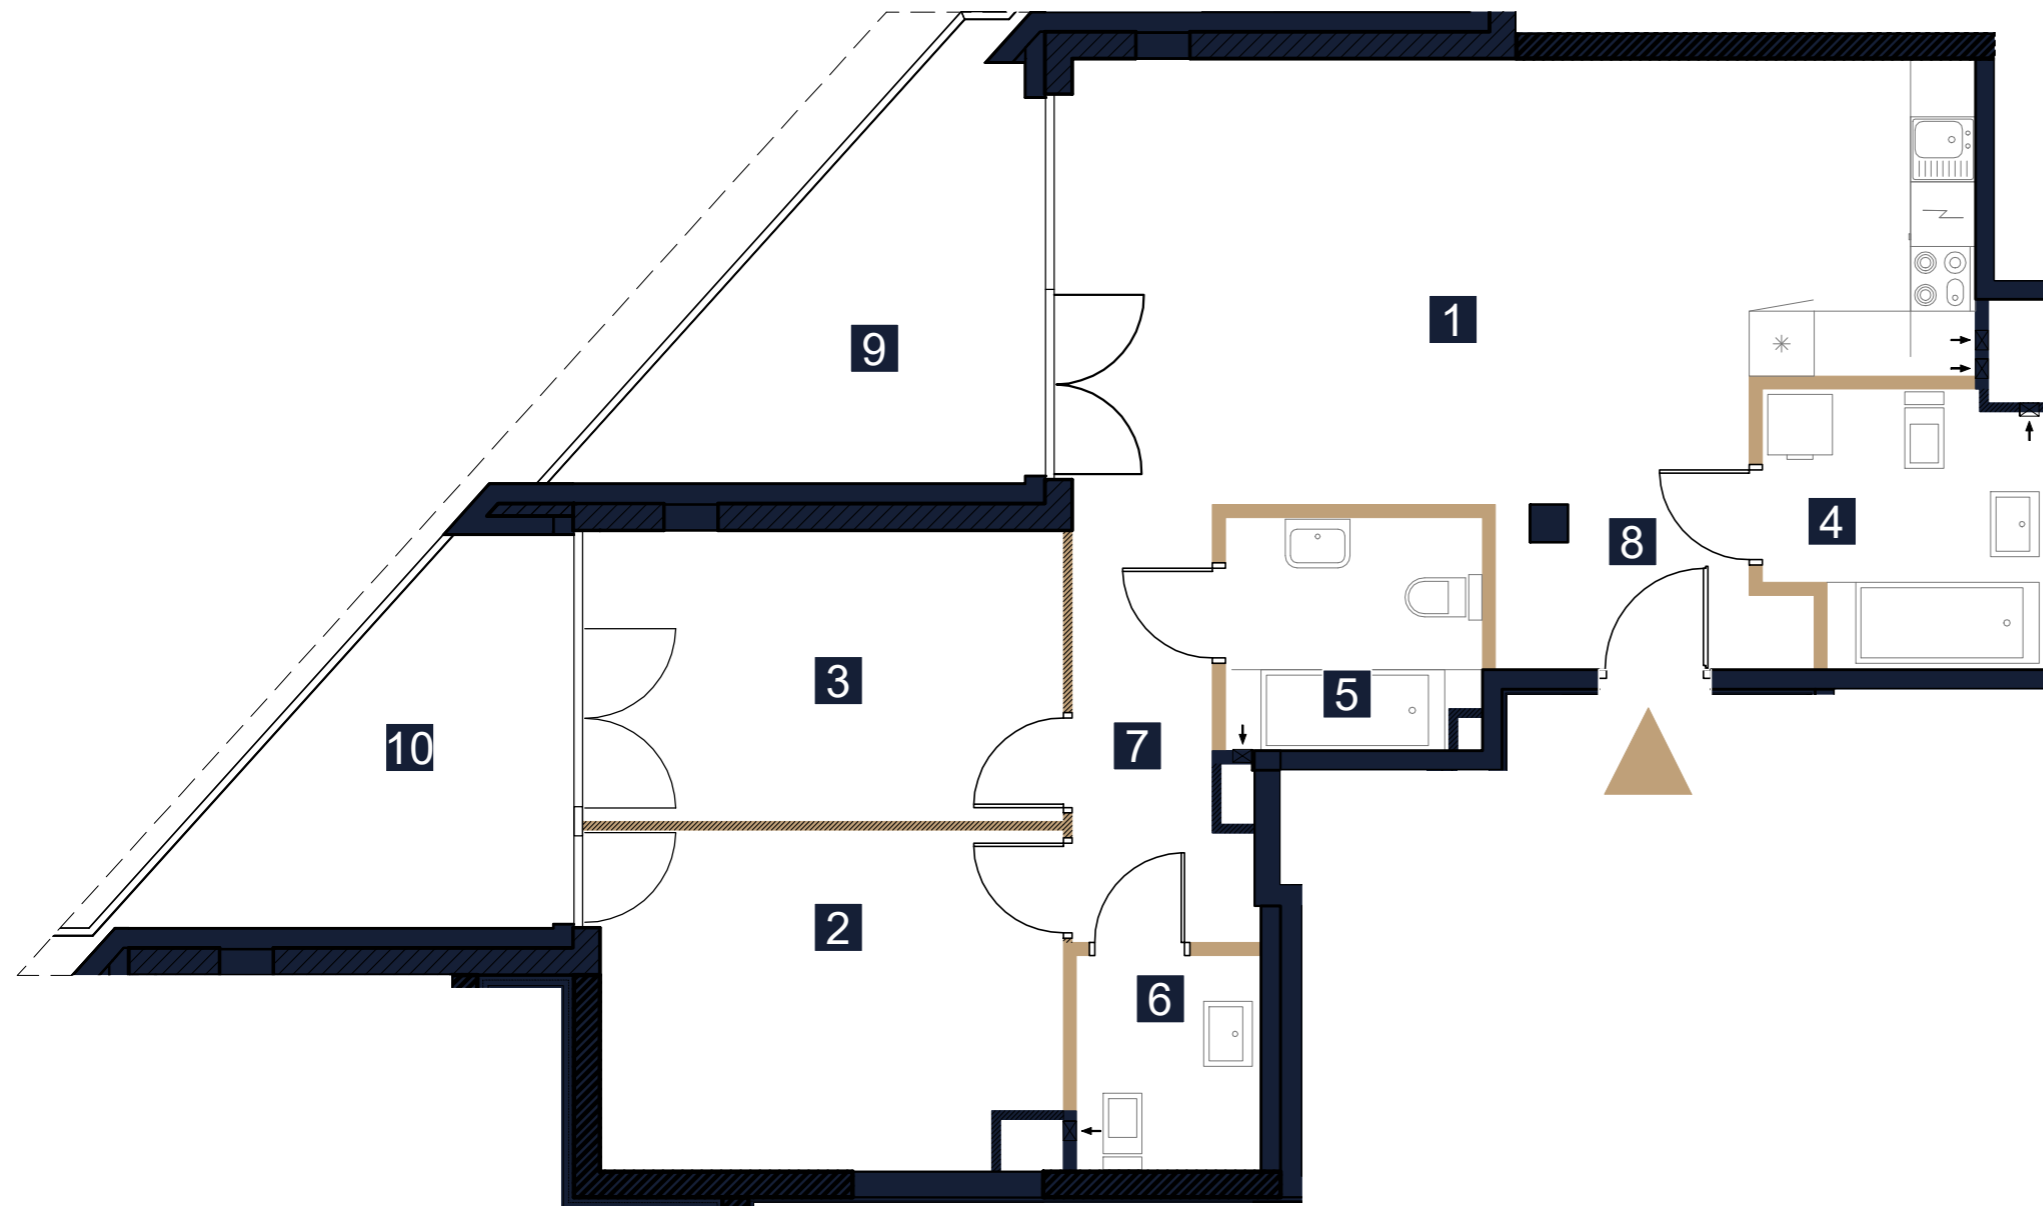


# Inwentaryzacja Powykonawcza

ul. prof. Janusza Groszkowskiego 22C  
w Zegrzu gmina Serock, powiat Legionowski

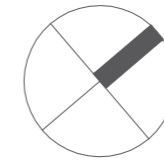

## LEGENDA

- ściany działowe z możliwością rearanżacji lub demontażu
- wejście do mieszkania



## UWAGI

- Powierzchnia lokalu obliczona została zgodnie z Polską Normą PN-ISO 9836, powołaną w rozporządzeniu Ministra Rozwoju z dnia 11 września 2020 roku z późniejszymi zmianami w sprawie szczegółowego zakresu i formy projektu budowlanego.
- Naruszenie elementów konstrukcyjnych jest zabronione.

Data wydania: 15.07.2024

OPRACOWAŁ: Rafał Kościeszka

SPRAWDZIŁ: inż. Marcin Gryczka



REZYDENCJA  
**ZEGRZE**

**LOKAL NR 35 (nr techniczny D101)**


PIĘTRO/KONDYGNACJA 1/2

KLATKA B

1	SALON Z ANEKSEM	32,31 m <sup>2</sup>
2	POKÓJ	13,11 m <sup>2</sup>
3	POKÓJ	11,91 m <sup>2</sup>
4	ŁAZIENKA	6,08 m <sup>2</sup>
5	ŁAZIENKA	4,91 m <sup>2</sup>
6	WC	3,33 m <sup>2</sup>
7	KORYTARZ	5,59 m <sup>2</sup>
8	KORYTARZ	3,78 m <sup>2</sup>

POWIERZCHNIA UŻYTKOWA **81,02 m<sup>2</sup>**

9	LOGGIA 1	11,01 m <sup>2</sup>
10	LOGGIA 2	9,97 m <sup>2</sup>

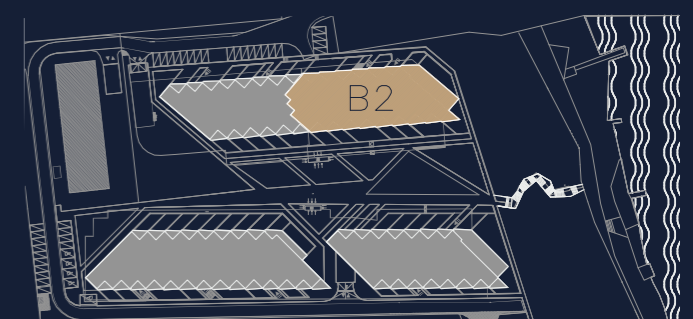

Rezydencja Zegrze Sp. z o. o. Sp. K.



CHMIELEWSKI SKAŁA ARCHITEKCI