
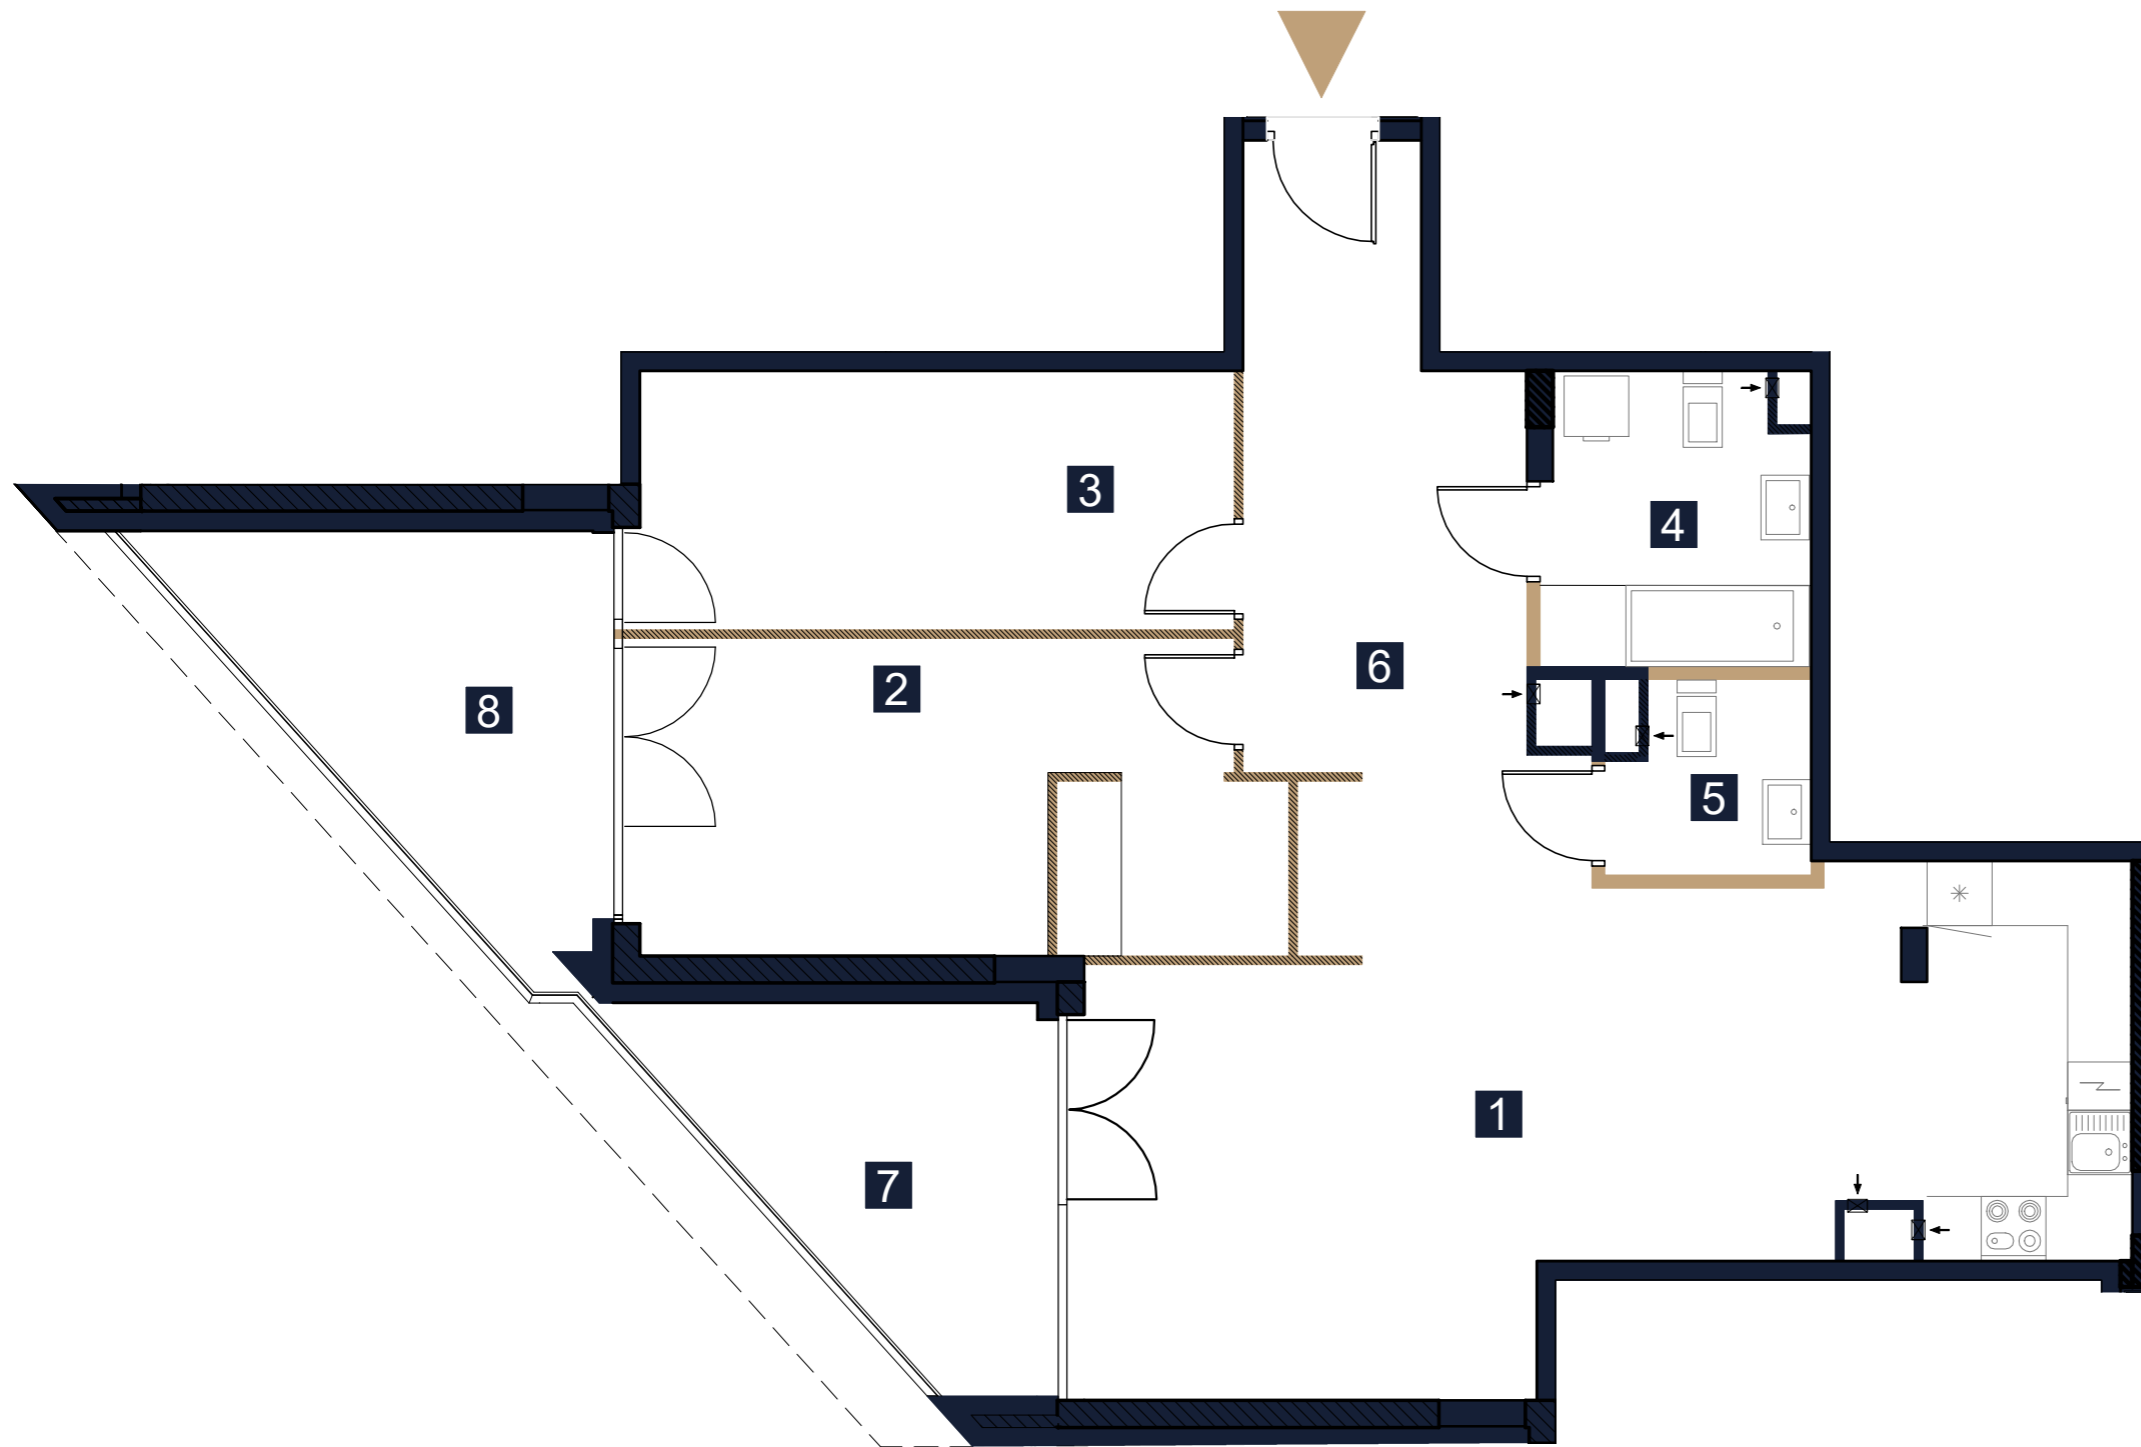


Inwentaryzacja Powykonawcza

ul. prof. Janusza Groszkowskiego 22C
w Zegrzu gmina Serock, powiat Legionowski

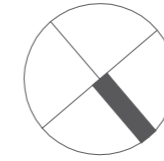

LEGENDA

- ściany działowe z możliwością rearanżacji lub demontażu
- wejście do mieszkania



UWAGI

- Powierzchnia lokalu obliczona została zgodnie z Polską Normą PN-ISO 9836, powołaną w rozporządzeniu Ministra Rozwoju z dnia 11 września 2020 roku z późniejszymi zmianami w sprawie szczegółowego zakresu i formy projektu budowlanego.
- Naruszenie elementów konstrukcyjnych jest zabronione.

Data wydania: 15.07.2024

OPRACOWAŁ: Rafał Kościeszka

SPRAWDZIŁ: inż. Marcin Gryczka



REZYDENCJA
ZEGRZE

LOKAL NR 36 (nr techniczny D100)


PIĘTRO/KONDYGNACJA 1/2

KLATKA B

1	SALON Z ANEKSEM	37,38 m ²
2	POKÓJ	16,93 m ²
3	POKÓJ	13,25 m ²
4	ŁAZIENKA	6,31 m ²
5	ŁAZIENKA	3,08 m ²
6	KORYTARZ	16,28 m ²

POWIERZCHNIA UŻYTKOWA **93,23 m²**

7	LOGGIA 1	9,89 m ²
8	LOGGIA 2	11,40 m ²

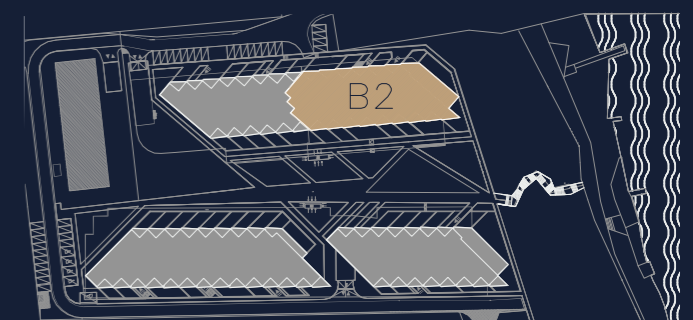

Rezydencja Zegrze Sp. z o. o. Sp. K.



CHMIELEWSKI SKAŁA ARCHITEKCI