
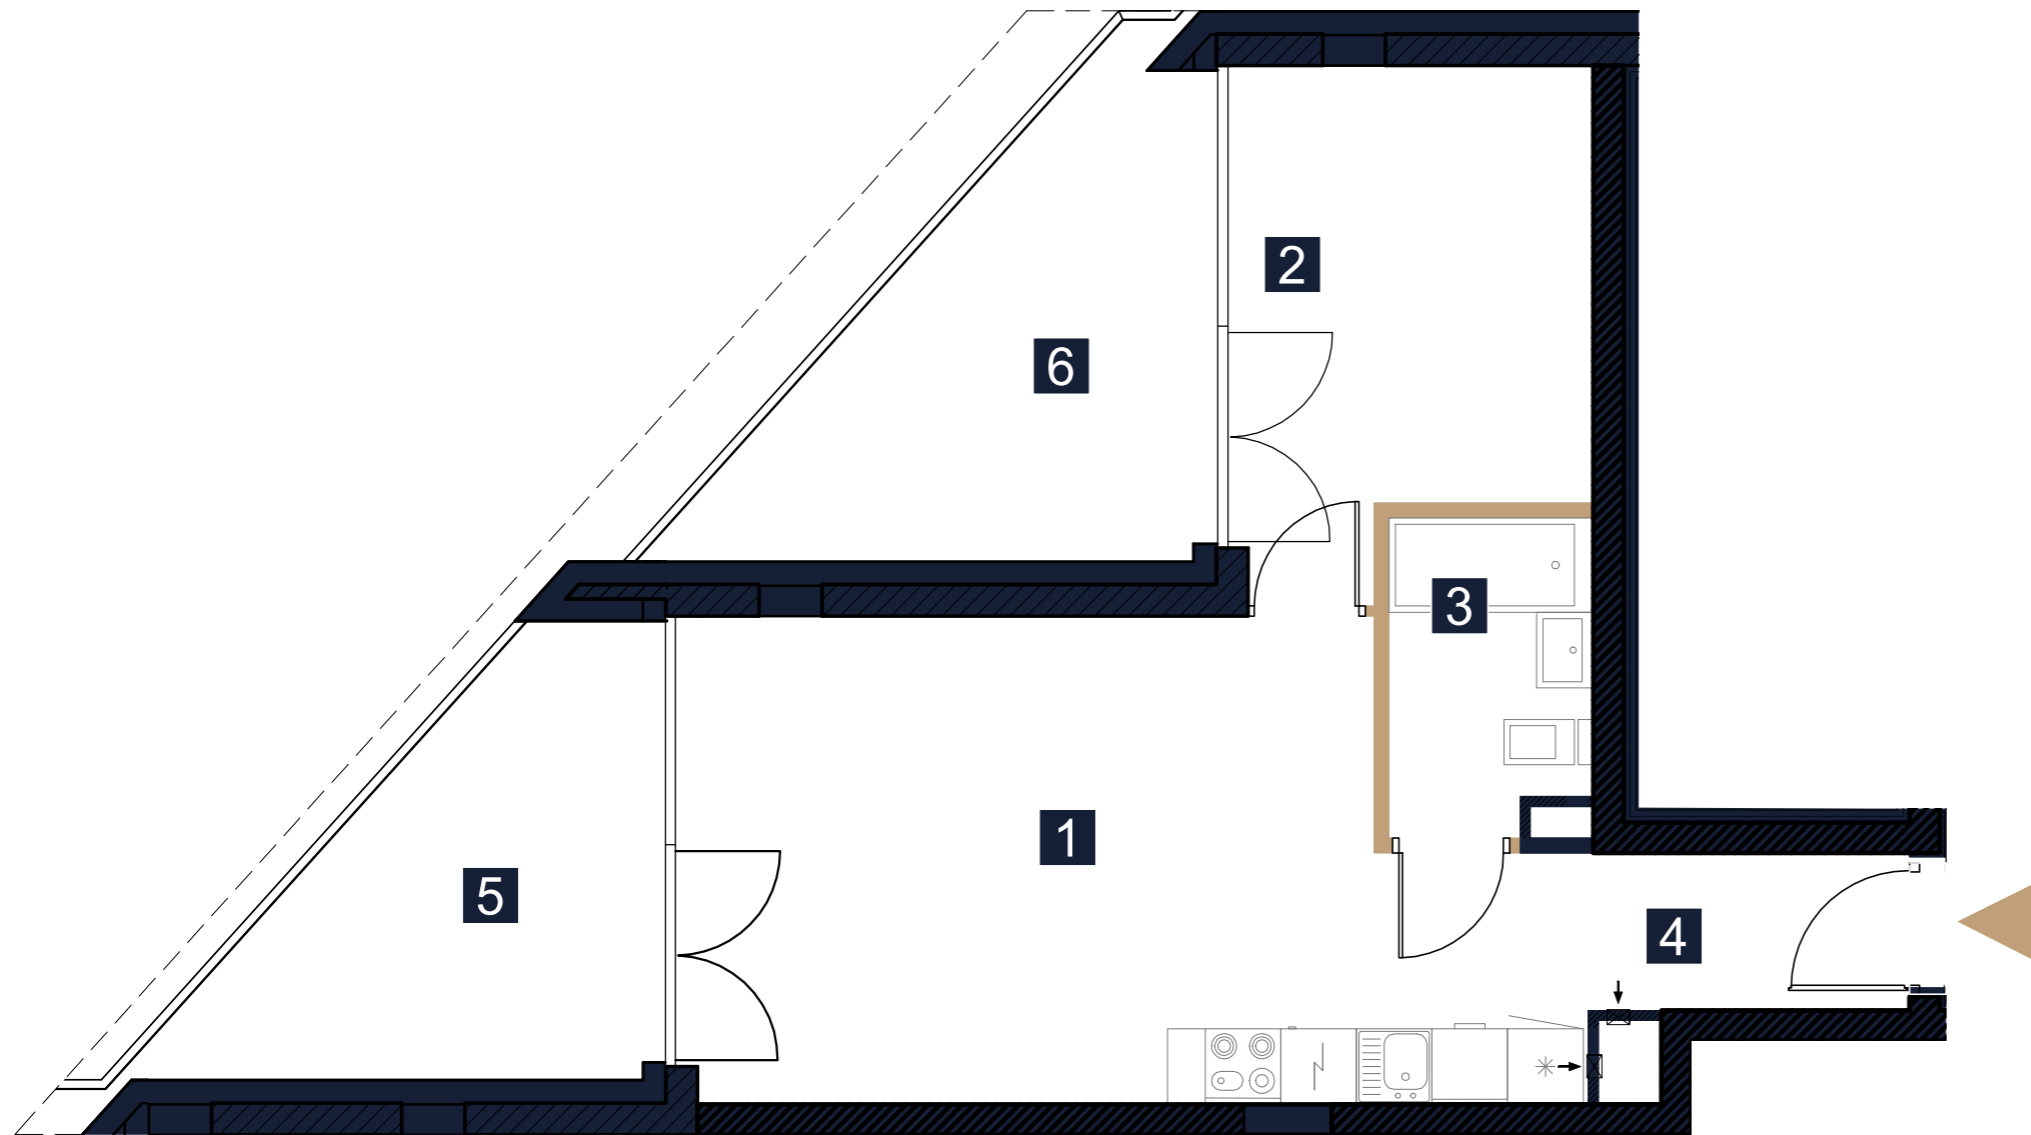


# Inwentaryzacja Powykonawcza

ul. prof. Janusza Groszkowskiego 22C  
w Zegrzu gmina Serock, powiat Legionowski

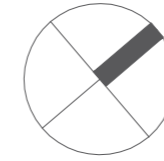

## LEGENDA

- ściany działowe z możliwością rearanżacji lub demontażu
- wejście do mieszkania



## UWAGI

- Powierzchnia lokalu obliczona została zgodnie z Polską Normą PN-ISO 9836, powołaną w rozporządzeniu Ministra Rozwoju z dnia 11 września 2020 roku z późniejszymi zmianami w sprawie szczegółowego zakresu i formy projektu budowlanego.
- Naruszenie elementów konstrukcyjnych jest zabronione.

Data wydania: 15.07.2024

OPRACOWAŁ: Rafał Kościeszka

SPRAWDZIŁ: inż. Marcin Gryczka



REZYDENCJA  
**ZEGRZE**

**LOKAL NR 40 (nr techniczny D96)**


PIĘTRO/KONDYGNACJA 1/2

KLATKA B

1	SALON Z ANEKSEM	21,17 m <sup>2</sup>
2	POKÓJ	10,82 m <sup>2</sup>
3	ŁAZIENKA	3,78 m <sup>2</sup>
4	KORYTARZ	6,30 m <sup>2</sup>

POWIERZCHNIA UŻYTKOWA **42,07m<sup>2</sup>**

5	LOGGIA 1	9,84 m <sup>2</sup>
6	LOGGIA 2	11,49 m <sup>2</sup>

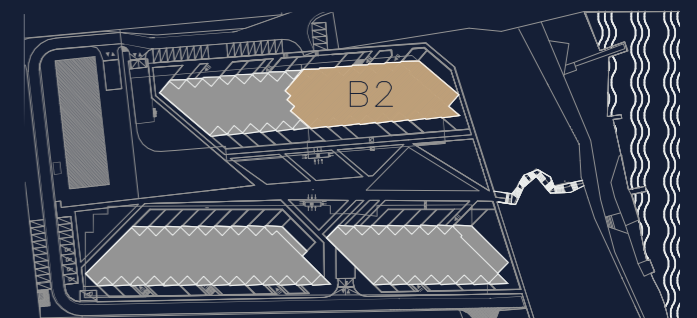

Rezydencja Zegrze Sp. z o. o. Sp. K.



CHMIELEWSKI SKAŁA ARCHITEKCI