
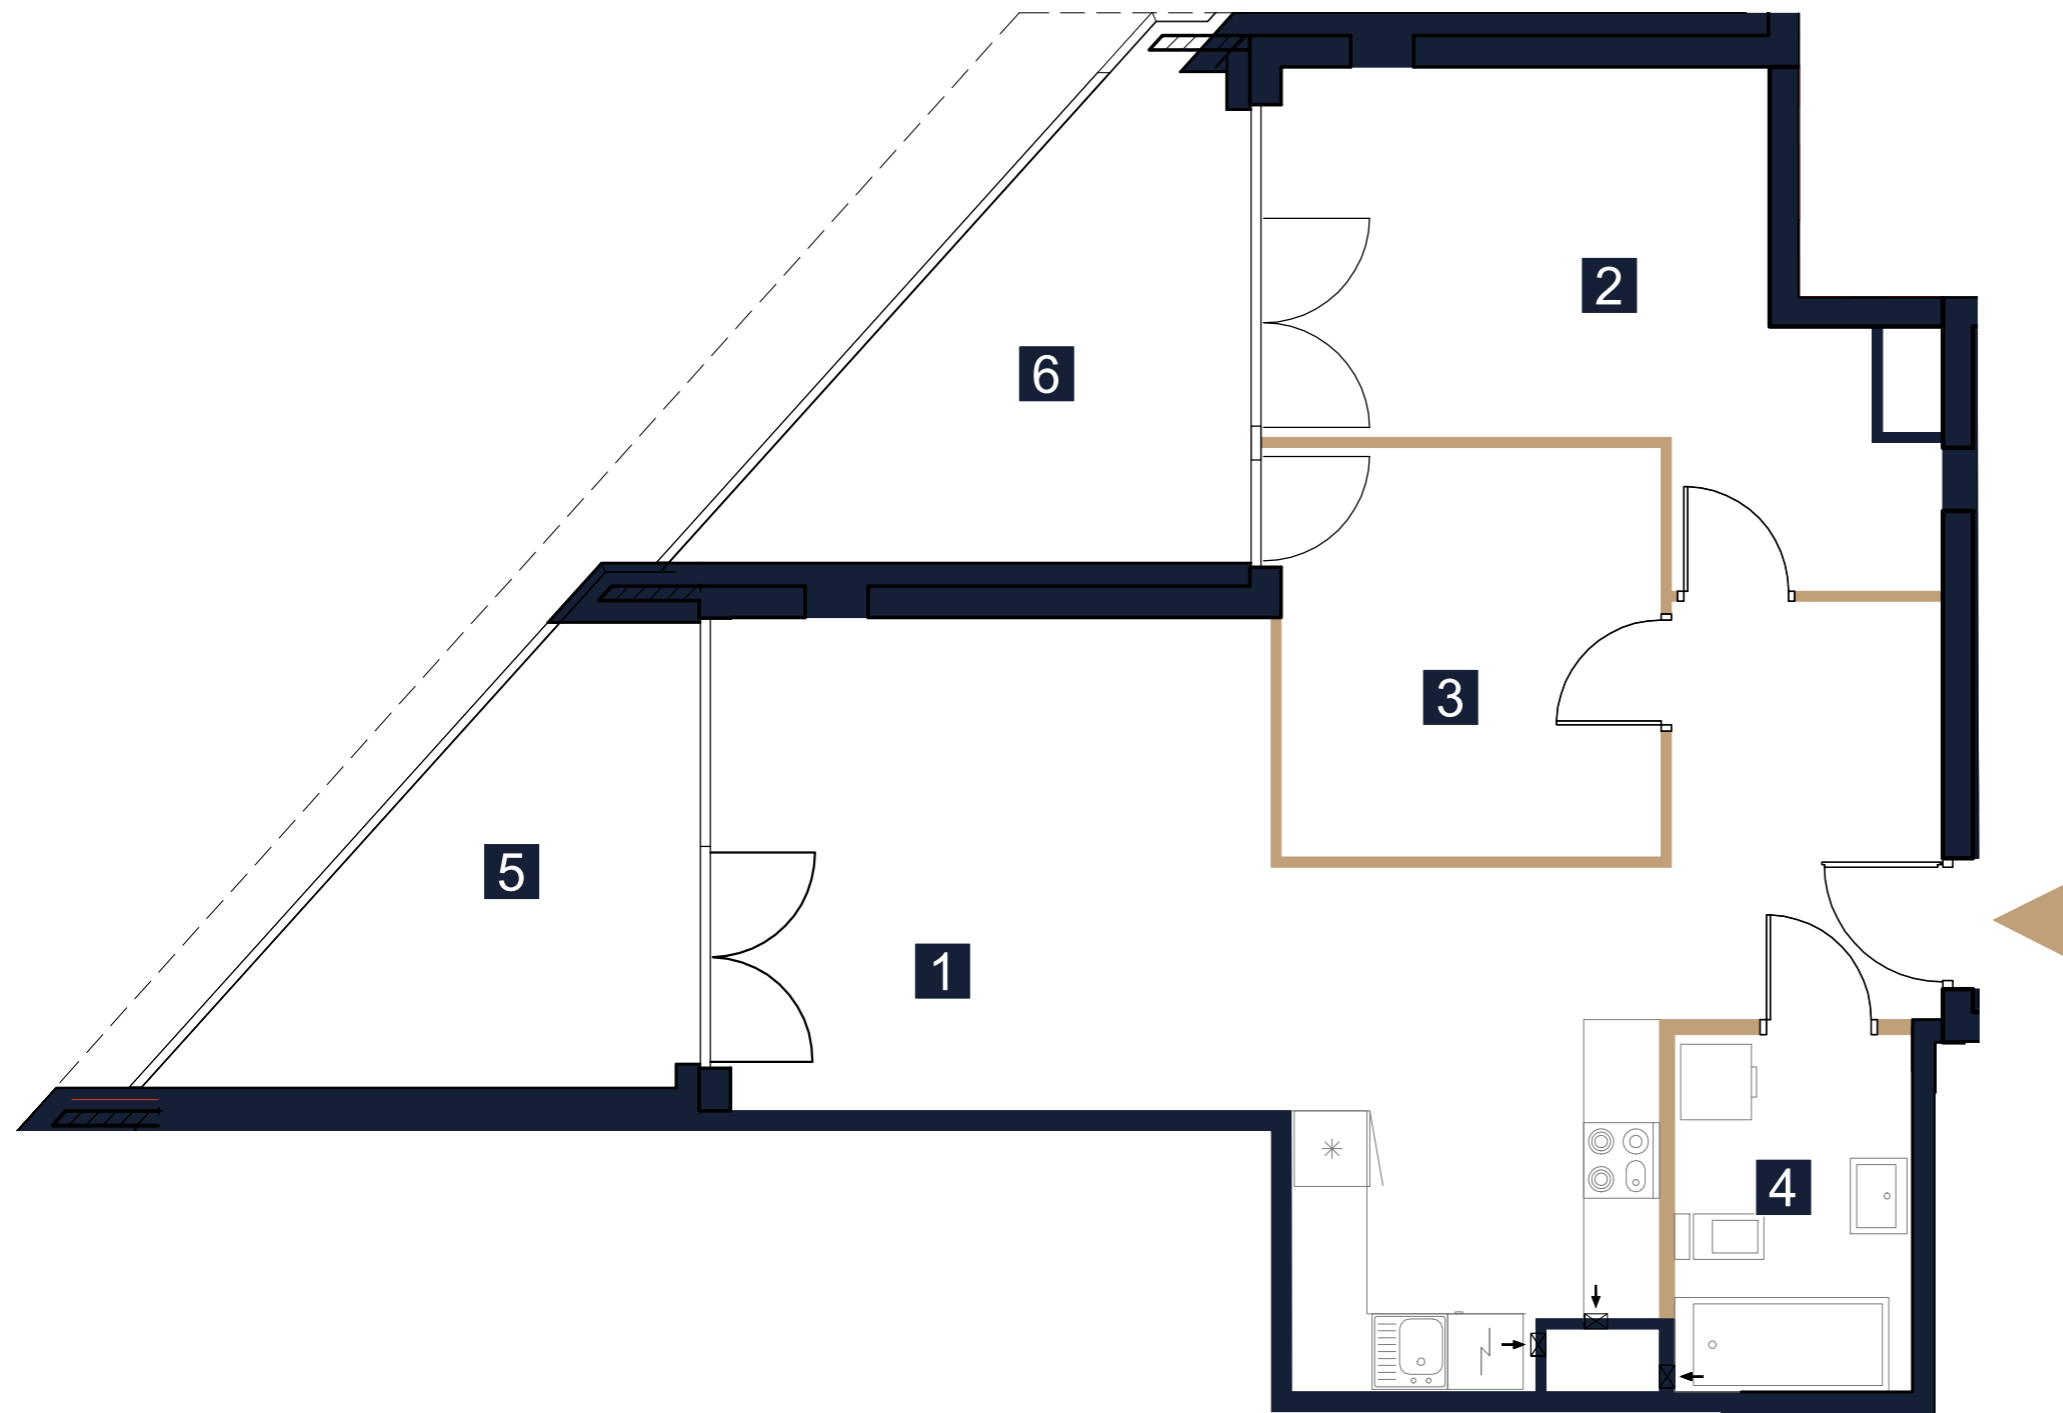


Inwentaryzacja Powykonawcza

ul. prof. Janusza Groszkowskiego 22B
w Zegrzu gmina Serock, powiat Legionowski

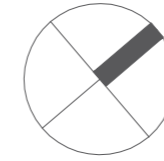

LEGENDA

- ściany działowe z możliwością rearanżacji lub demontażu
- wejście do mieszkania



UWAGI

- Powierzchnia lokalu obliczona została zgodnie z Polską Normą PN-ISO 9836, powołaną w rozporządzeniu Ministra Rozwoju z dnia 11 września 2020 roku z późniejszymi zmianami w sprawie szczegółowego zakresu i formy projektu budowlanego.
- Naruszenie elementów konstrukcyjnych jest zabronione.

Data wydania: 15.07.2024

OPRACOWAŁ: Rafał Kościeszka

SPRAWDZIŁ: inż. Marcin Gryczka



REZYDENCJA
ZEGRZE

LOKAL NR 41 (nr techniczny B38)


PIĘTRO/KONDYGNACJA 2/3

KLATKA B

1	SALON Z ANEKSEM	35,97 m ²
2	POKÓJ	14,91 m ²
3	POKÓJ	9,78 m ²
4	ŁAZIENKA	5,23 m ²

POWIERZCHNIA UŻYTKOWA **65,89 m²**

5	LOGGIA 1	10,55 m ²
6	LOGGIA 2	10,91 m ²

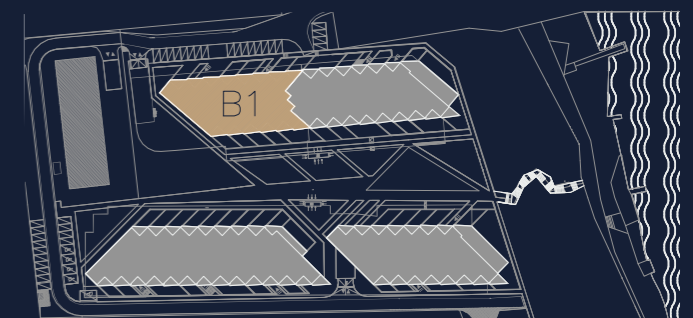

Rezydencja Zegrze Sp. z o. o. Sp. K.



CHMIELEWSKI SKAŁA ARCHITEKCI