
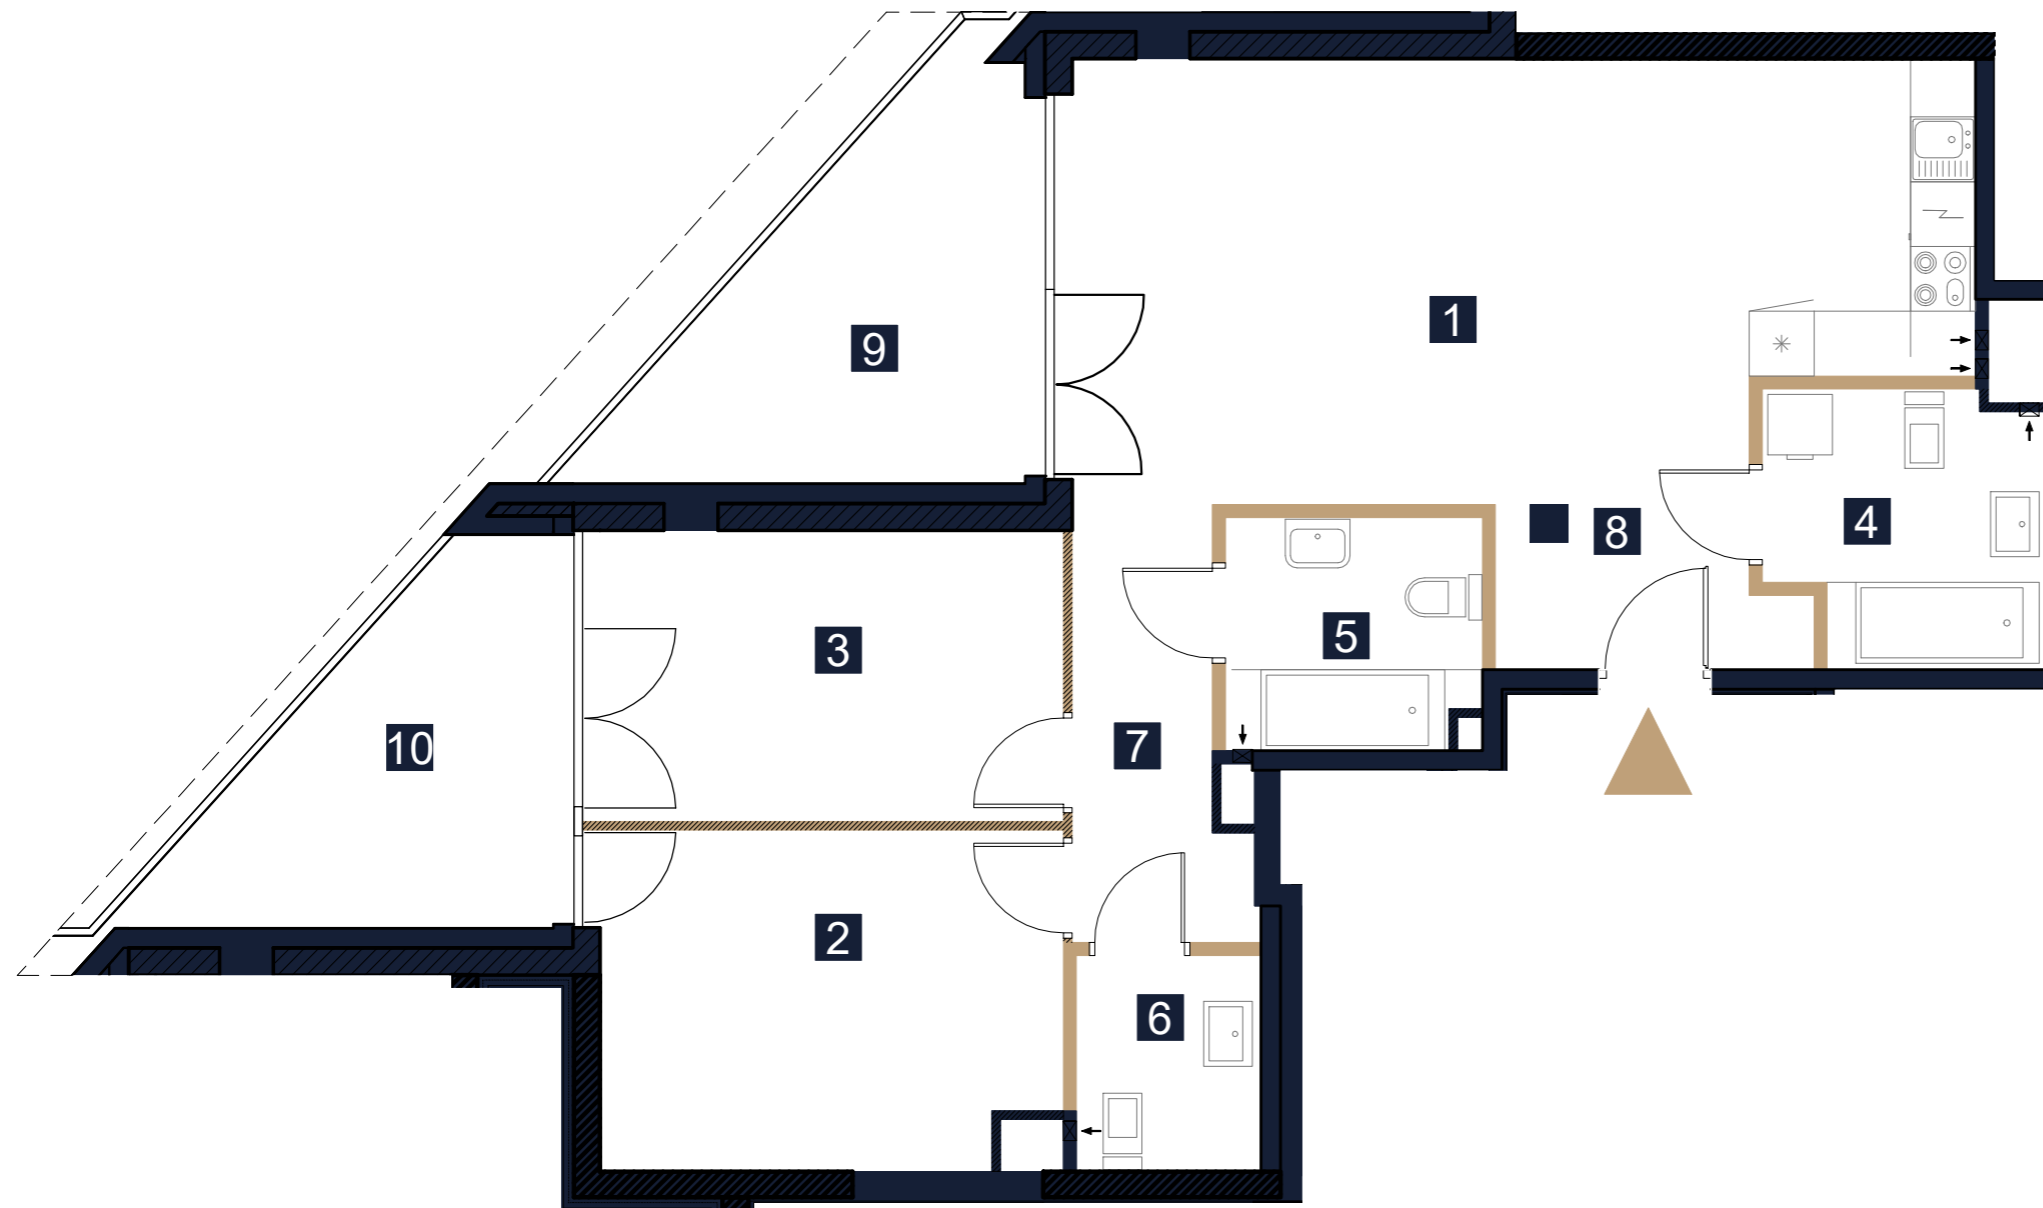


Inwentaryzacja Powykonawcza

ul. prof. Janusza Groszkowskiego 22C
w Zegrzu gmina Serock, powiat Legionowski

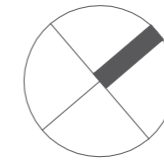

LEGENDA

- ściany działowe z możliwością rearanżacji lub demontażu
- wejście do mieszkania



UWAGI

- Powierzchnia lokalu obliczona została zgodnie z Polską Normą PN-ISO 9836, powołaną w rozporządzeniu Ministra Rozwoju z dnia 11 września 2020 roku z późniejszymi zmianami w sprawie szczegółowego zakresu i formy projektu budowlanego.
- Naruszenie elementów konstrukcyjnych jest zabronione.

Data wydania: 15.07.2024

OPRACOWAŁ: Rafał Kościeszka

SPRAWDZIŁ: inż. Marcin Gryczka



REZYDENCJA
ZEGRZE

LOKAL NR 47 (nr techniczny D113)


PIĘTRO/KONDYGNACJA 3/4

KLATKA B

| | | |
|---|-----------------|----------------------|
| 1 | SALON Z ANEKSEM | 32,18 m ² |
| 2 | POKÓJ | 13,07 m ² |
| 3 | POKÓJ | 11,81 m ² |
| 4 | ŁAZIENKA | 6,09 m ² |
| 5 | ŁAZIENKA | 4,91 m ² |
| 6 | WC | 3,29 m ² |
| 7 | KORYTARZ | 5,47 m ² |
| 8 | KORYTARZ | 3,72 m ² |

POWIERZCHNIA UŻYTKOWA **80,54 m²**

| | | |
|----|----------|----------------------|
| 9 | LOGGIA 1 | 10,97 m ² |
| 10 | LOGGIA 2 | 10,26 m ² |

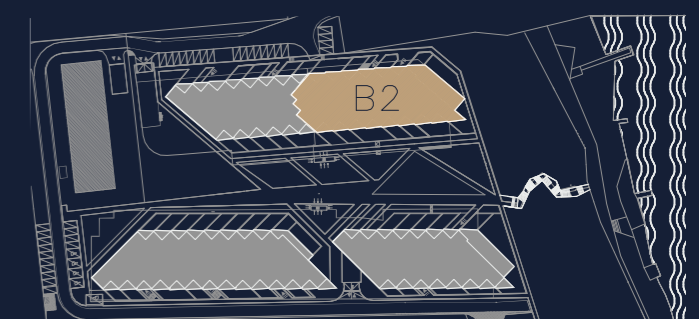

Rezydencja Zegrze Sp. z o. o. Sp. K.



CHMIELEWSKI SKAŁA ARCHITEKCI