


# Inwentaryzacja Powykonawcza

ul. prof. Janusza Groszkowskiego 22B  
w Zegrzu gmina Serock, powiat Legionowski

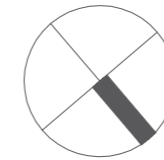

REZYDENCJA  
**ZEGRZE**

LOKAL NR 20 (nr techniczny A22)



PIĘTRO/KONDYGNACJA 4/5

KLATKA A

1	SALON Z ANEKSEM	41,99 m <sup>2</sup>
2	ŁAZIENKA	4,99 m <sup>2</sup>
3	ANRESOLA	24,40 m <sup>2</sup>

POWIERZCHNIA UŻYTKOWA **71,38 m<sup>2</sup>**

4	LOGGIA 1	11,05 m <sup>2</sup>
5	LOGGIA 2	10,08 m <sup>2</sup>

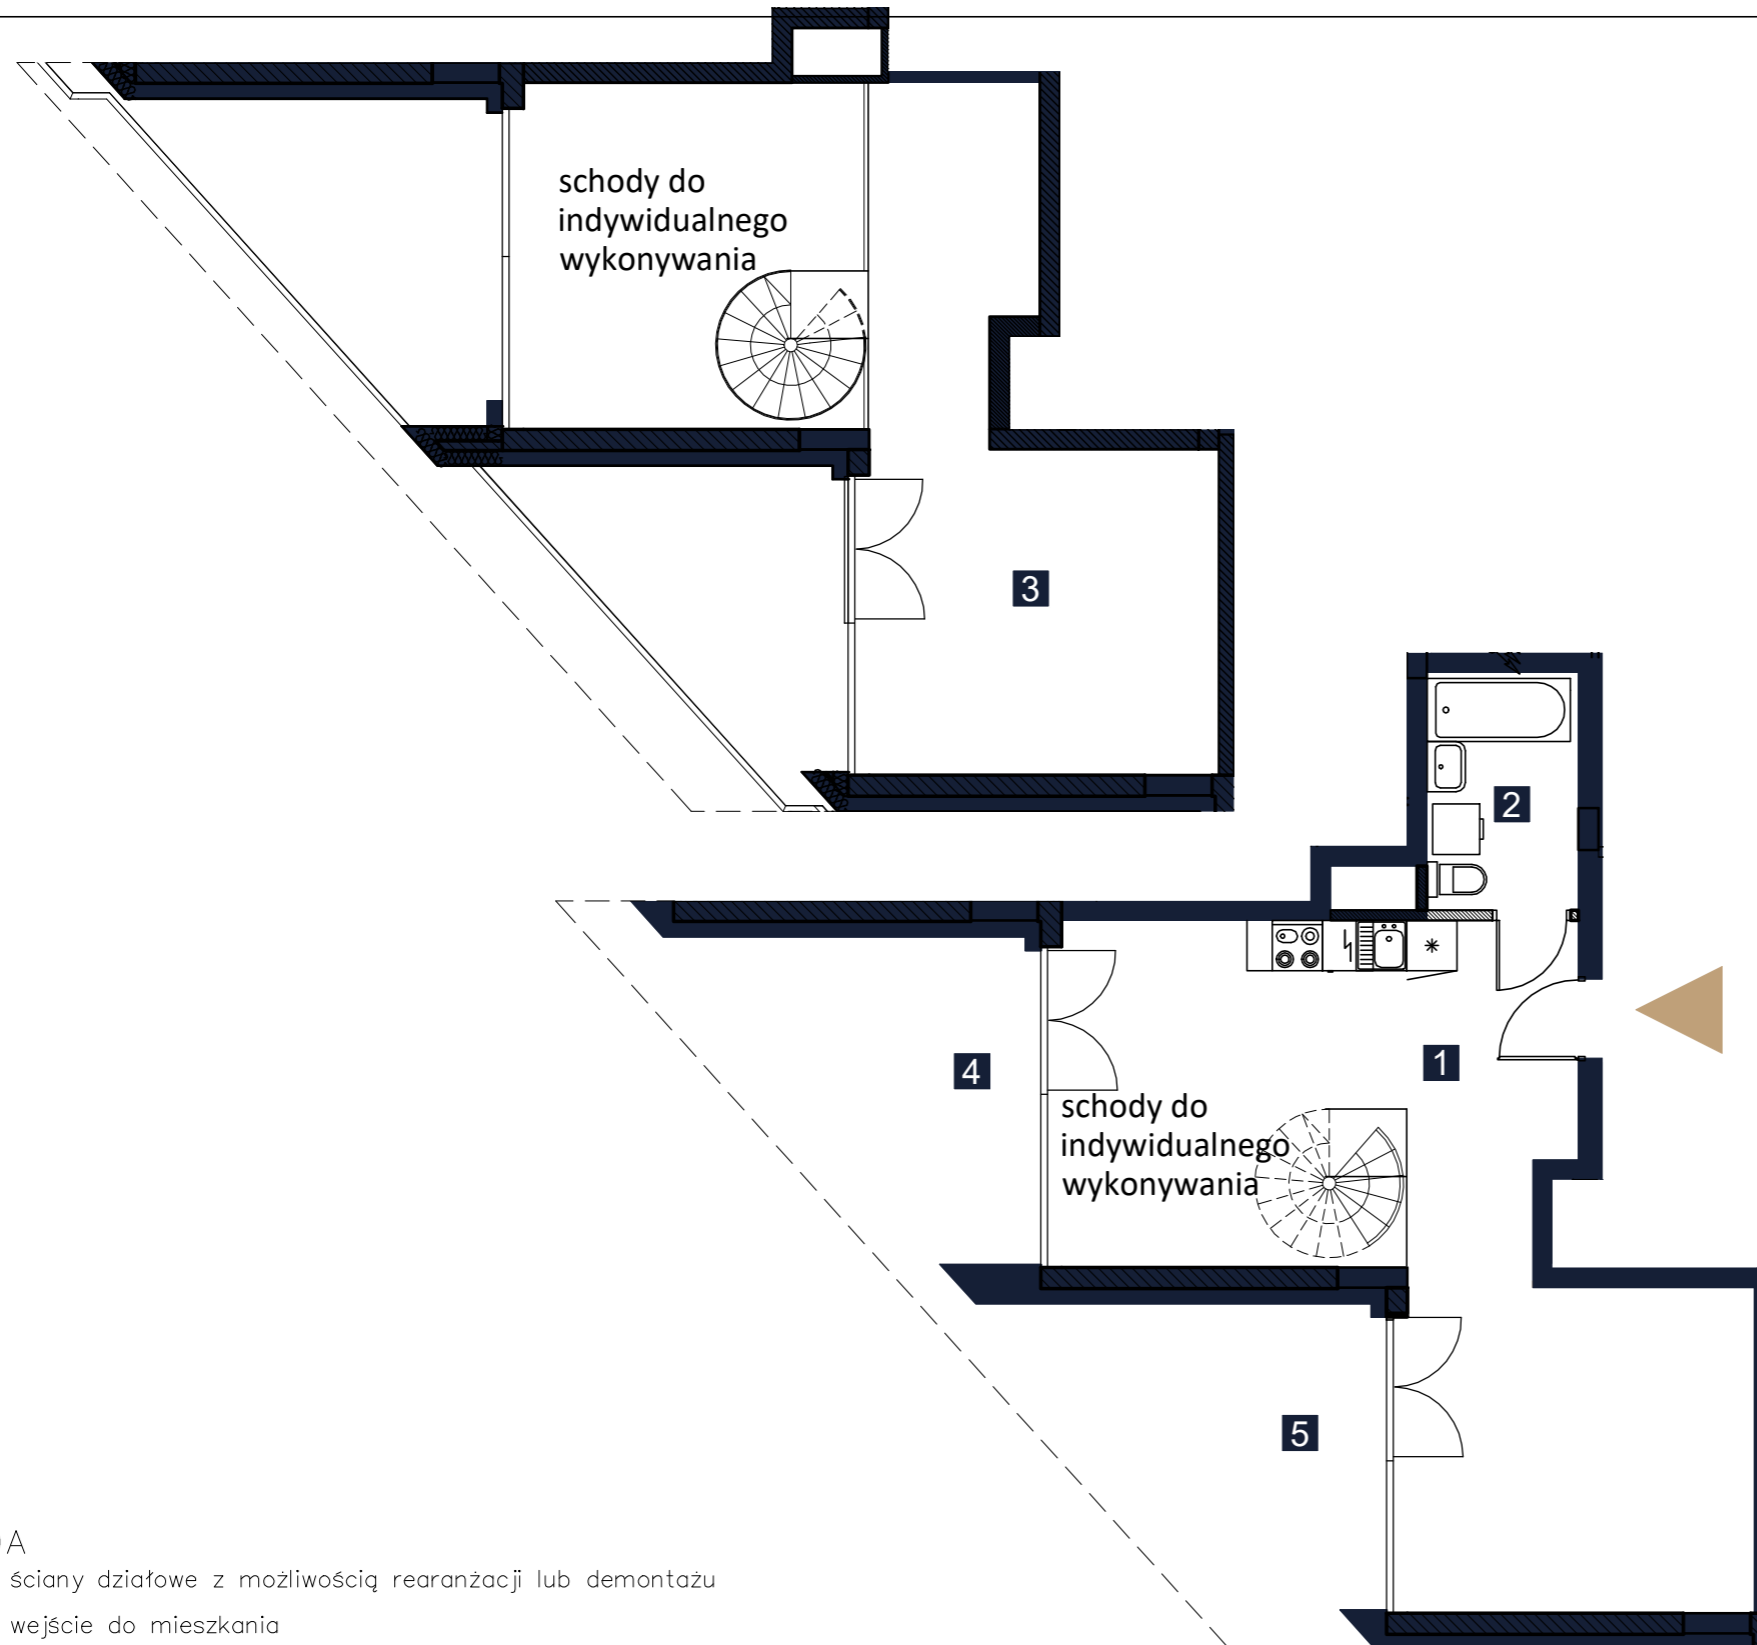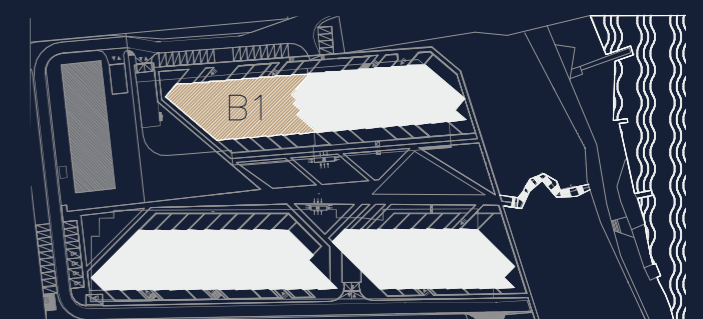

## LEGENDA

- ściany działowe z możliwością rearanżacji lub demontażu
- wejście do mieszkania

1m 2m 3m 4m 5m

## UWAGI

- Powierzchnia lokalu obliczona została zgodnie z Polską Normą PN-ISO 9836, powołaną w rozporządzeniu Ministra Rozwoju z dnia 11 września 2020 roku z późniejszymi zmianami w sprawie szczegółowego zakresu i formy projektu budowlanego.
- Naruszenie elementów konstrukcyjnych jest zabronione.

Data wydania: 15.07.2024

OPRACOWAŁ: Rafał Kościeszka

SPRAWDZIŁ: inż. Marcin Gryczka



Rezydencja Zegrze Sp. z o. o. Sp. K.



CHMIELEWSKI SKAŁA ARCHITEKCI