
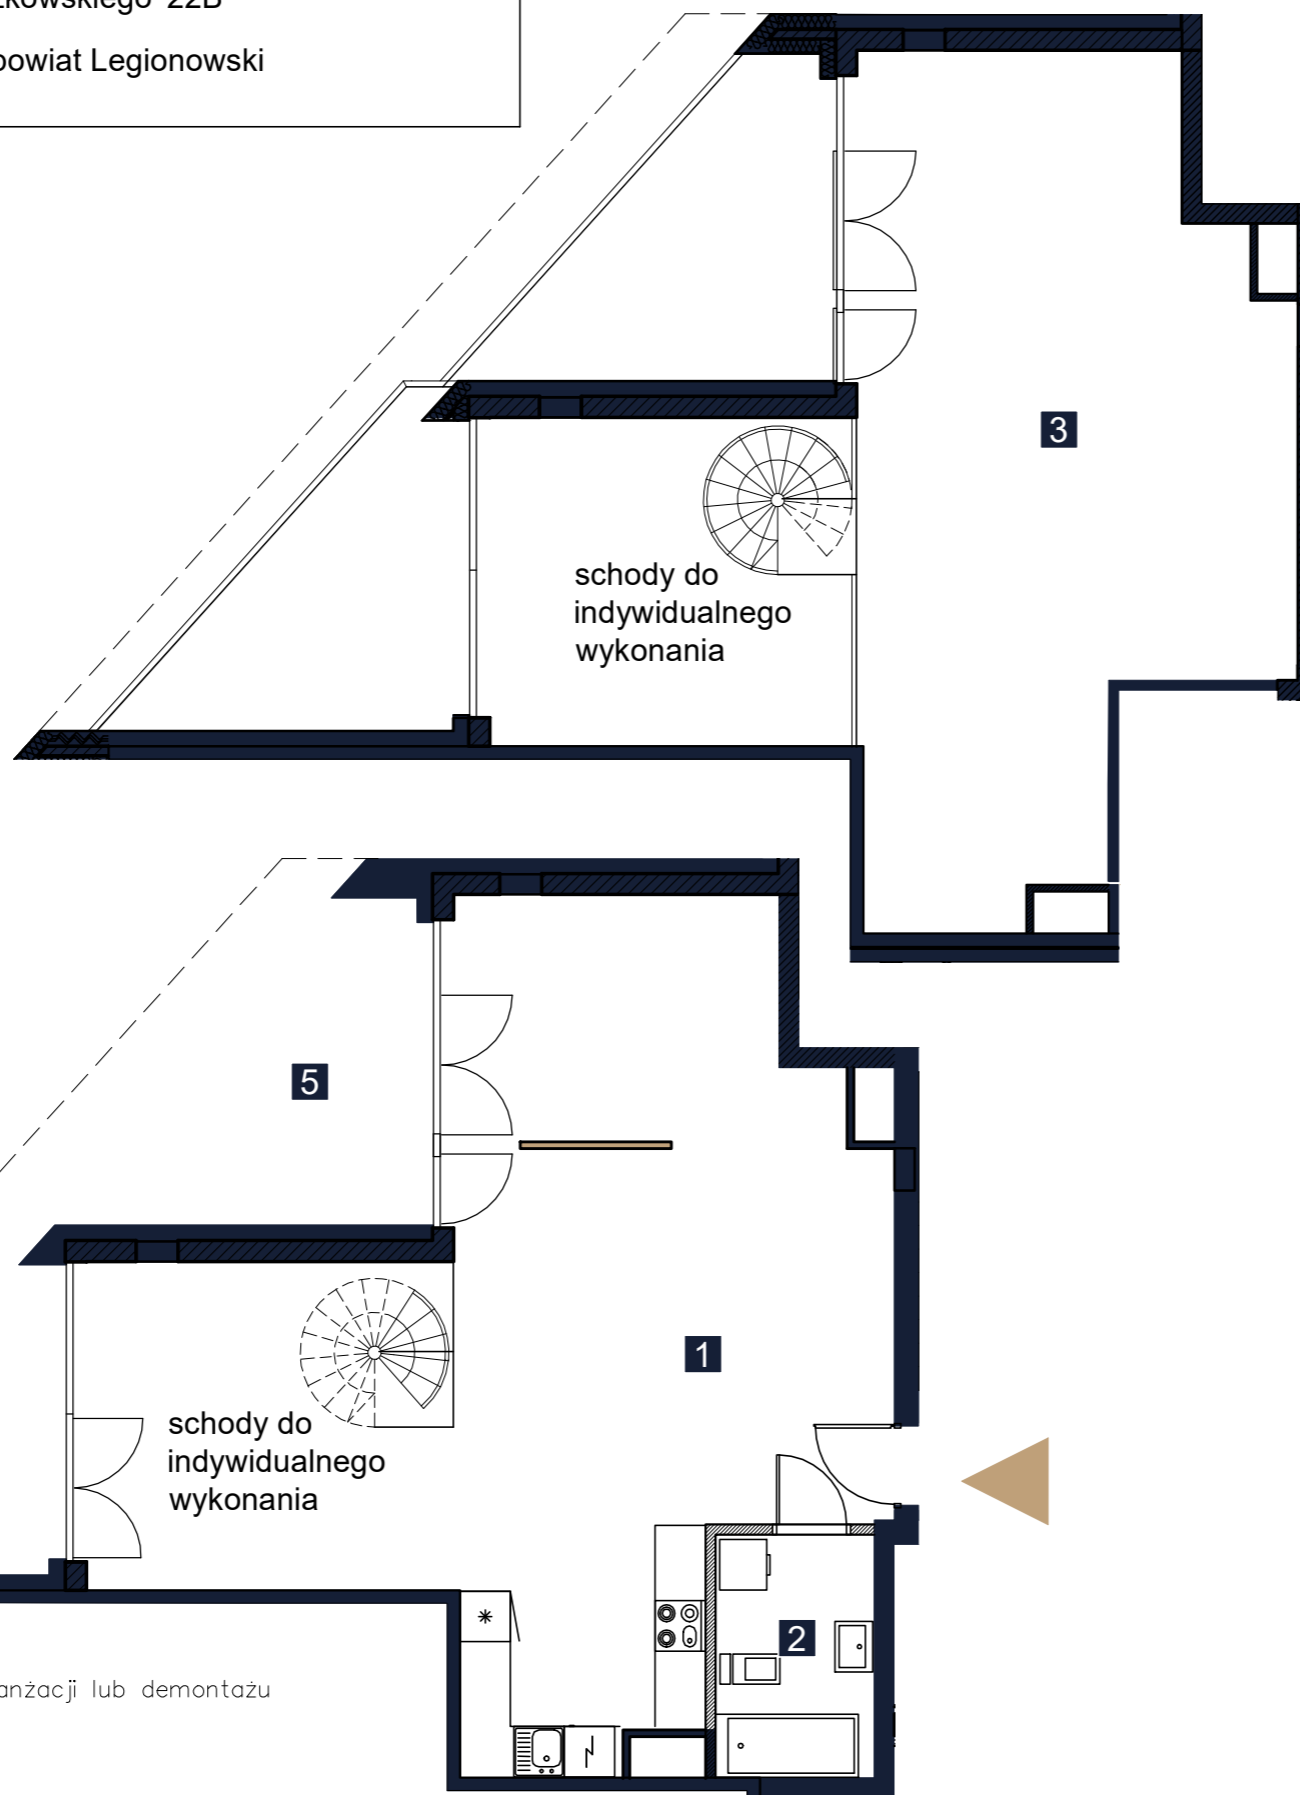


# Inwentaryzacja Powykonawcza

ul. prof. Janusza Groszkowskiego 22B  
w Zegrzu gmina Serock, powiat Legionowski

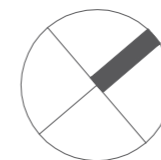

## LEGENDA

- ściany działowe z możliwością rearanżacji lub demontażu
- wejście do mieszkania

1m 2m 3m 4m 5m

## UWAGI

- Powierzchnia lokalu obliczona została zgodnie z Polską Normą PN-ISO 9836, powołaną w rozporządzeniu Ministra Rozwoju z dnia 11 września 2020 roku z późniejszymi zmianami w sprawie szczegółowego zakresu i formy projektu budowlanego.
- Naruszenie elementów konstrukcyjnych jest zabronione.

Data wydania: 15.07.2024

OPRACOWAŁ: Rafał Kościeszka

SPRAWDZIŁ: inż. Marcin Gryczka



REZYDENCJA  
**ZEGRZE**

**LOKAL NR 55 (nr techniczny B52)**


PIĘTRO/KONDYGNACJA 4/5

KLATKA B

1	SALON Z ANEKSEM	61,76 m <sup>2</sup>
2	ŁAZIENKA	5,37 m <sup>2</sup>
3	ANTRESOLA	44,88 m <sup>2</sup>

POWIERZCHNIA UŻYTKOWA **112,01m<sup>2</sup>**

4	LOGGIA 1	10,42 m <sup>2</sup>
5	LOGGIA 2	11,10 m <sup>2</sup>

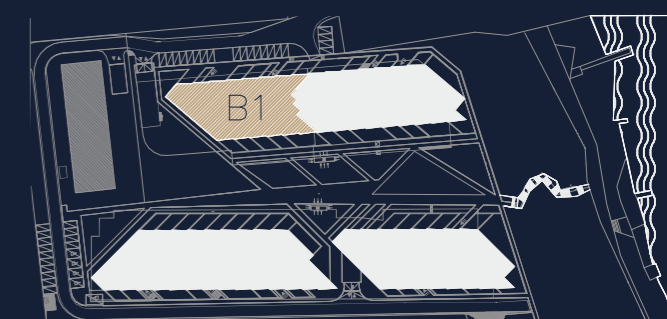

Rezydencja Zegrze Sp. z o. o. Sp. K.



CHMIELEWSKI SKAŁA ARCHITEKCI